


南押原コミュニティセンター自動販売機設置位置図

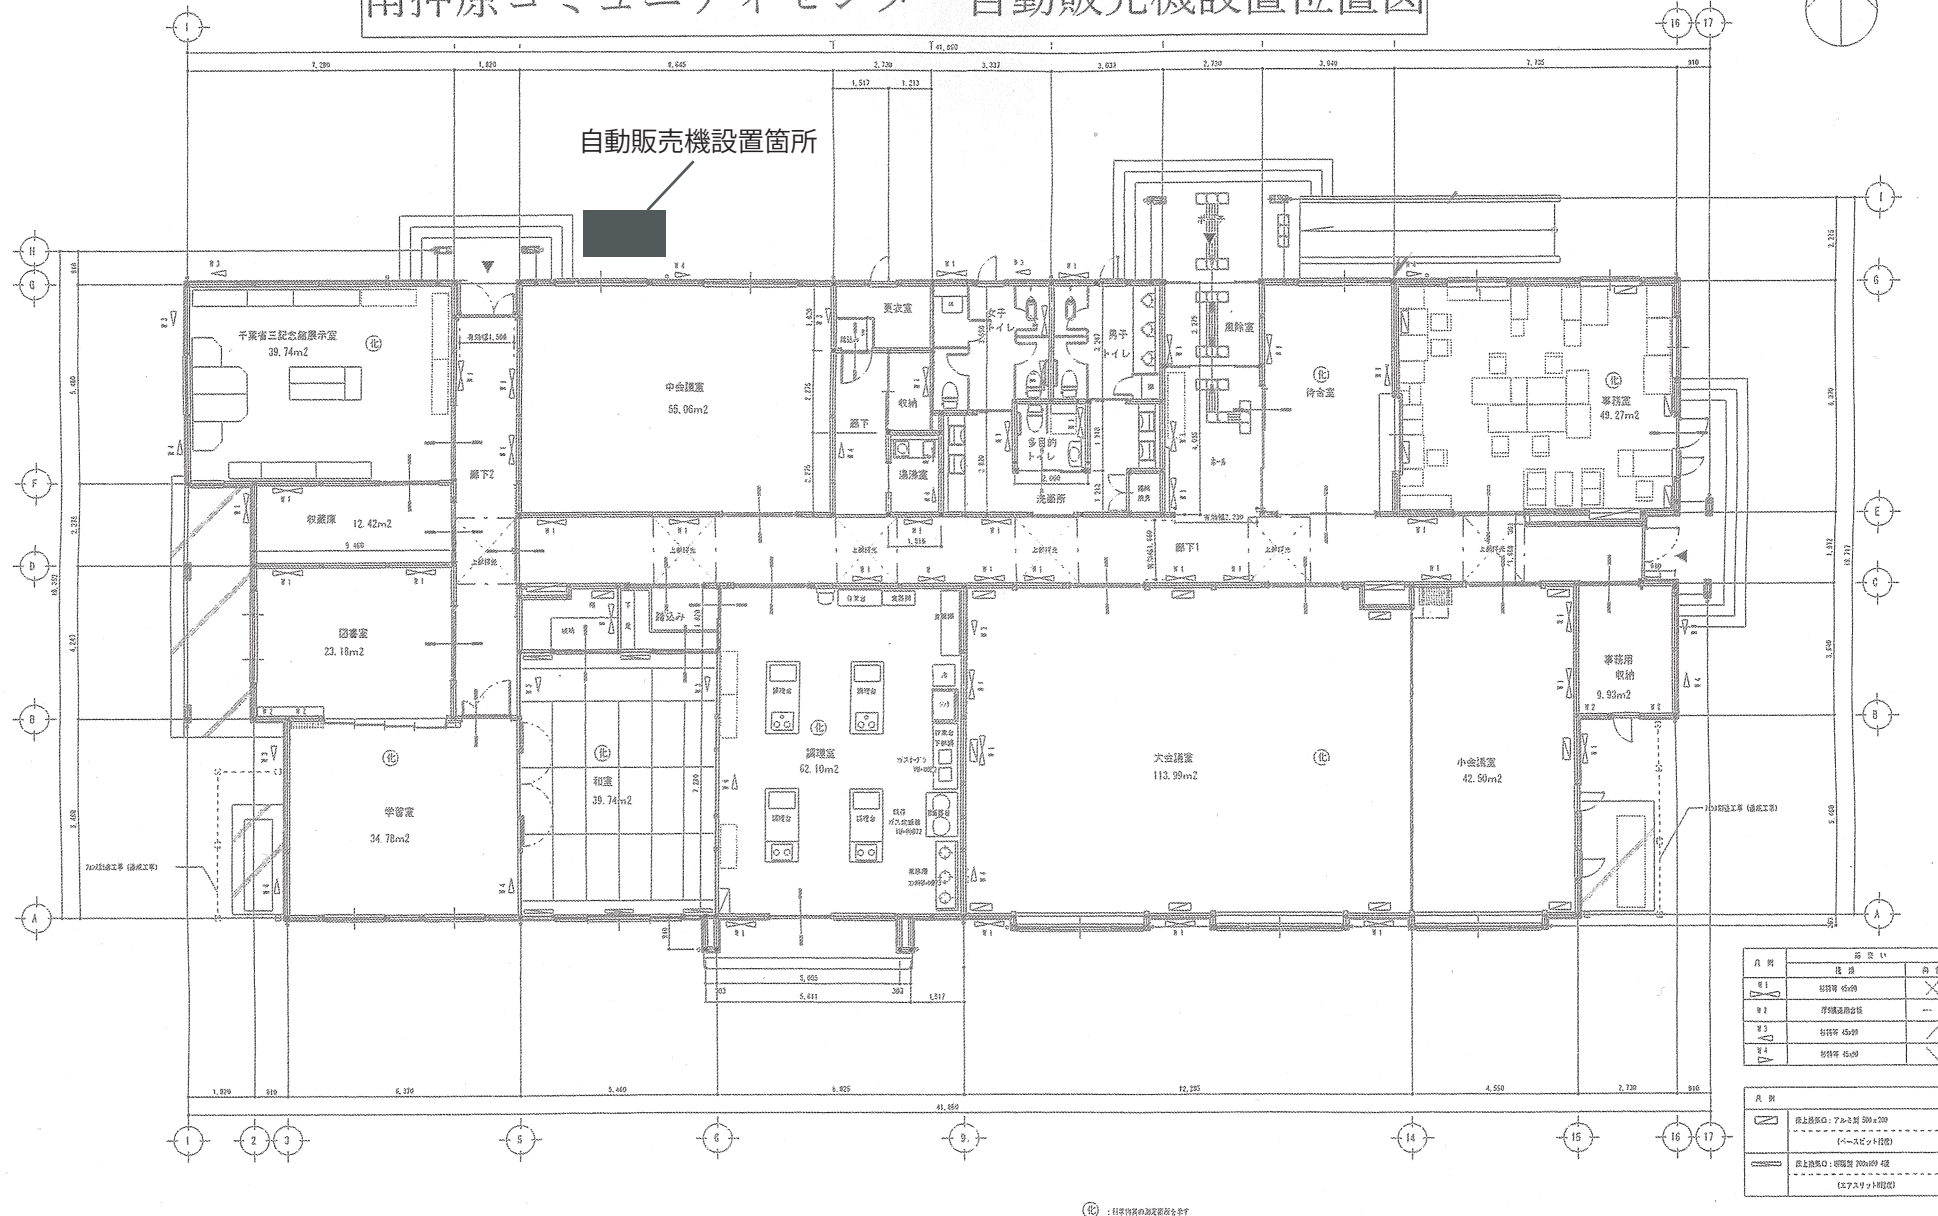

凡 例		

竣工図 鹿沼市

特記事項 縮尺 A4 : 1/200		1 号建築士事務所 有限会社 山崎企画設計 登録番号 栃木県第 1 号 第 102769 号		管理建築士 山崎 良知 所在地 栃木県鹿沼市河町3丁目12番地2 TEL 0289-4 FAX 0289-4		工事名称 南押原コミュニティセンター改修工事 (建築工事) 平面図		No. 13020 設計 14.03.24 図面No. A-13	
-----------------------	--	--	--	--	--	---	--	--	--