


西茂呂地区画地出来形確認測量（一工区） 索引図 S=1:2500



縮尺 S=1:500 18-1

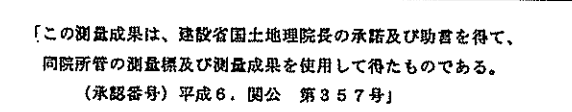

縮尺 S=1:500 18-2

縮尺 S=1:500 18-2




平成十三年三月

晃洋設計測量株式会社




鹿沼市

西茂呂地区画地出来形確認測量原図

縮尺 S=1:500 18-4




西茂呂地区画地出来形確認測量原図

縮尺 S=1:500 18-5



「この図面は、建設省国土院の承認を得て、
同院所定の測量方法及び測量成果を使用して作成したものである。
(承認番号) 平成6、第357号」

平成十三年三月

晃洋設計測量株式会社

鹿沼市

縮尺 S=1:500 18-6

鹿沼市




「この測量成果は、建設省国土地理院長の承諾及び助言を得て、同院所管の測量標及び測量成果を使用して得たものである。
(承諾番号)平成6、開公 第357号」

縮尺 S=1:500 18-7



平成十三年三月

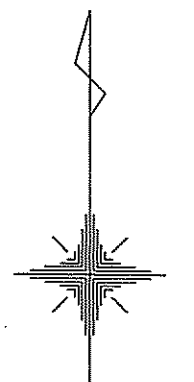

晃洋設計測量株式会社

鹿沼市

この測量成果は、建設省国土院の承認及び助成を得て、同院所管の測量法に基づき作成されたものである。

西茂呂地区画地出来形確認測量原図


縮尺 S=1:500 18-9




西茂呂地区画地出来形確認測量原図

縮尺 S=1:500 18-10

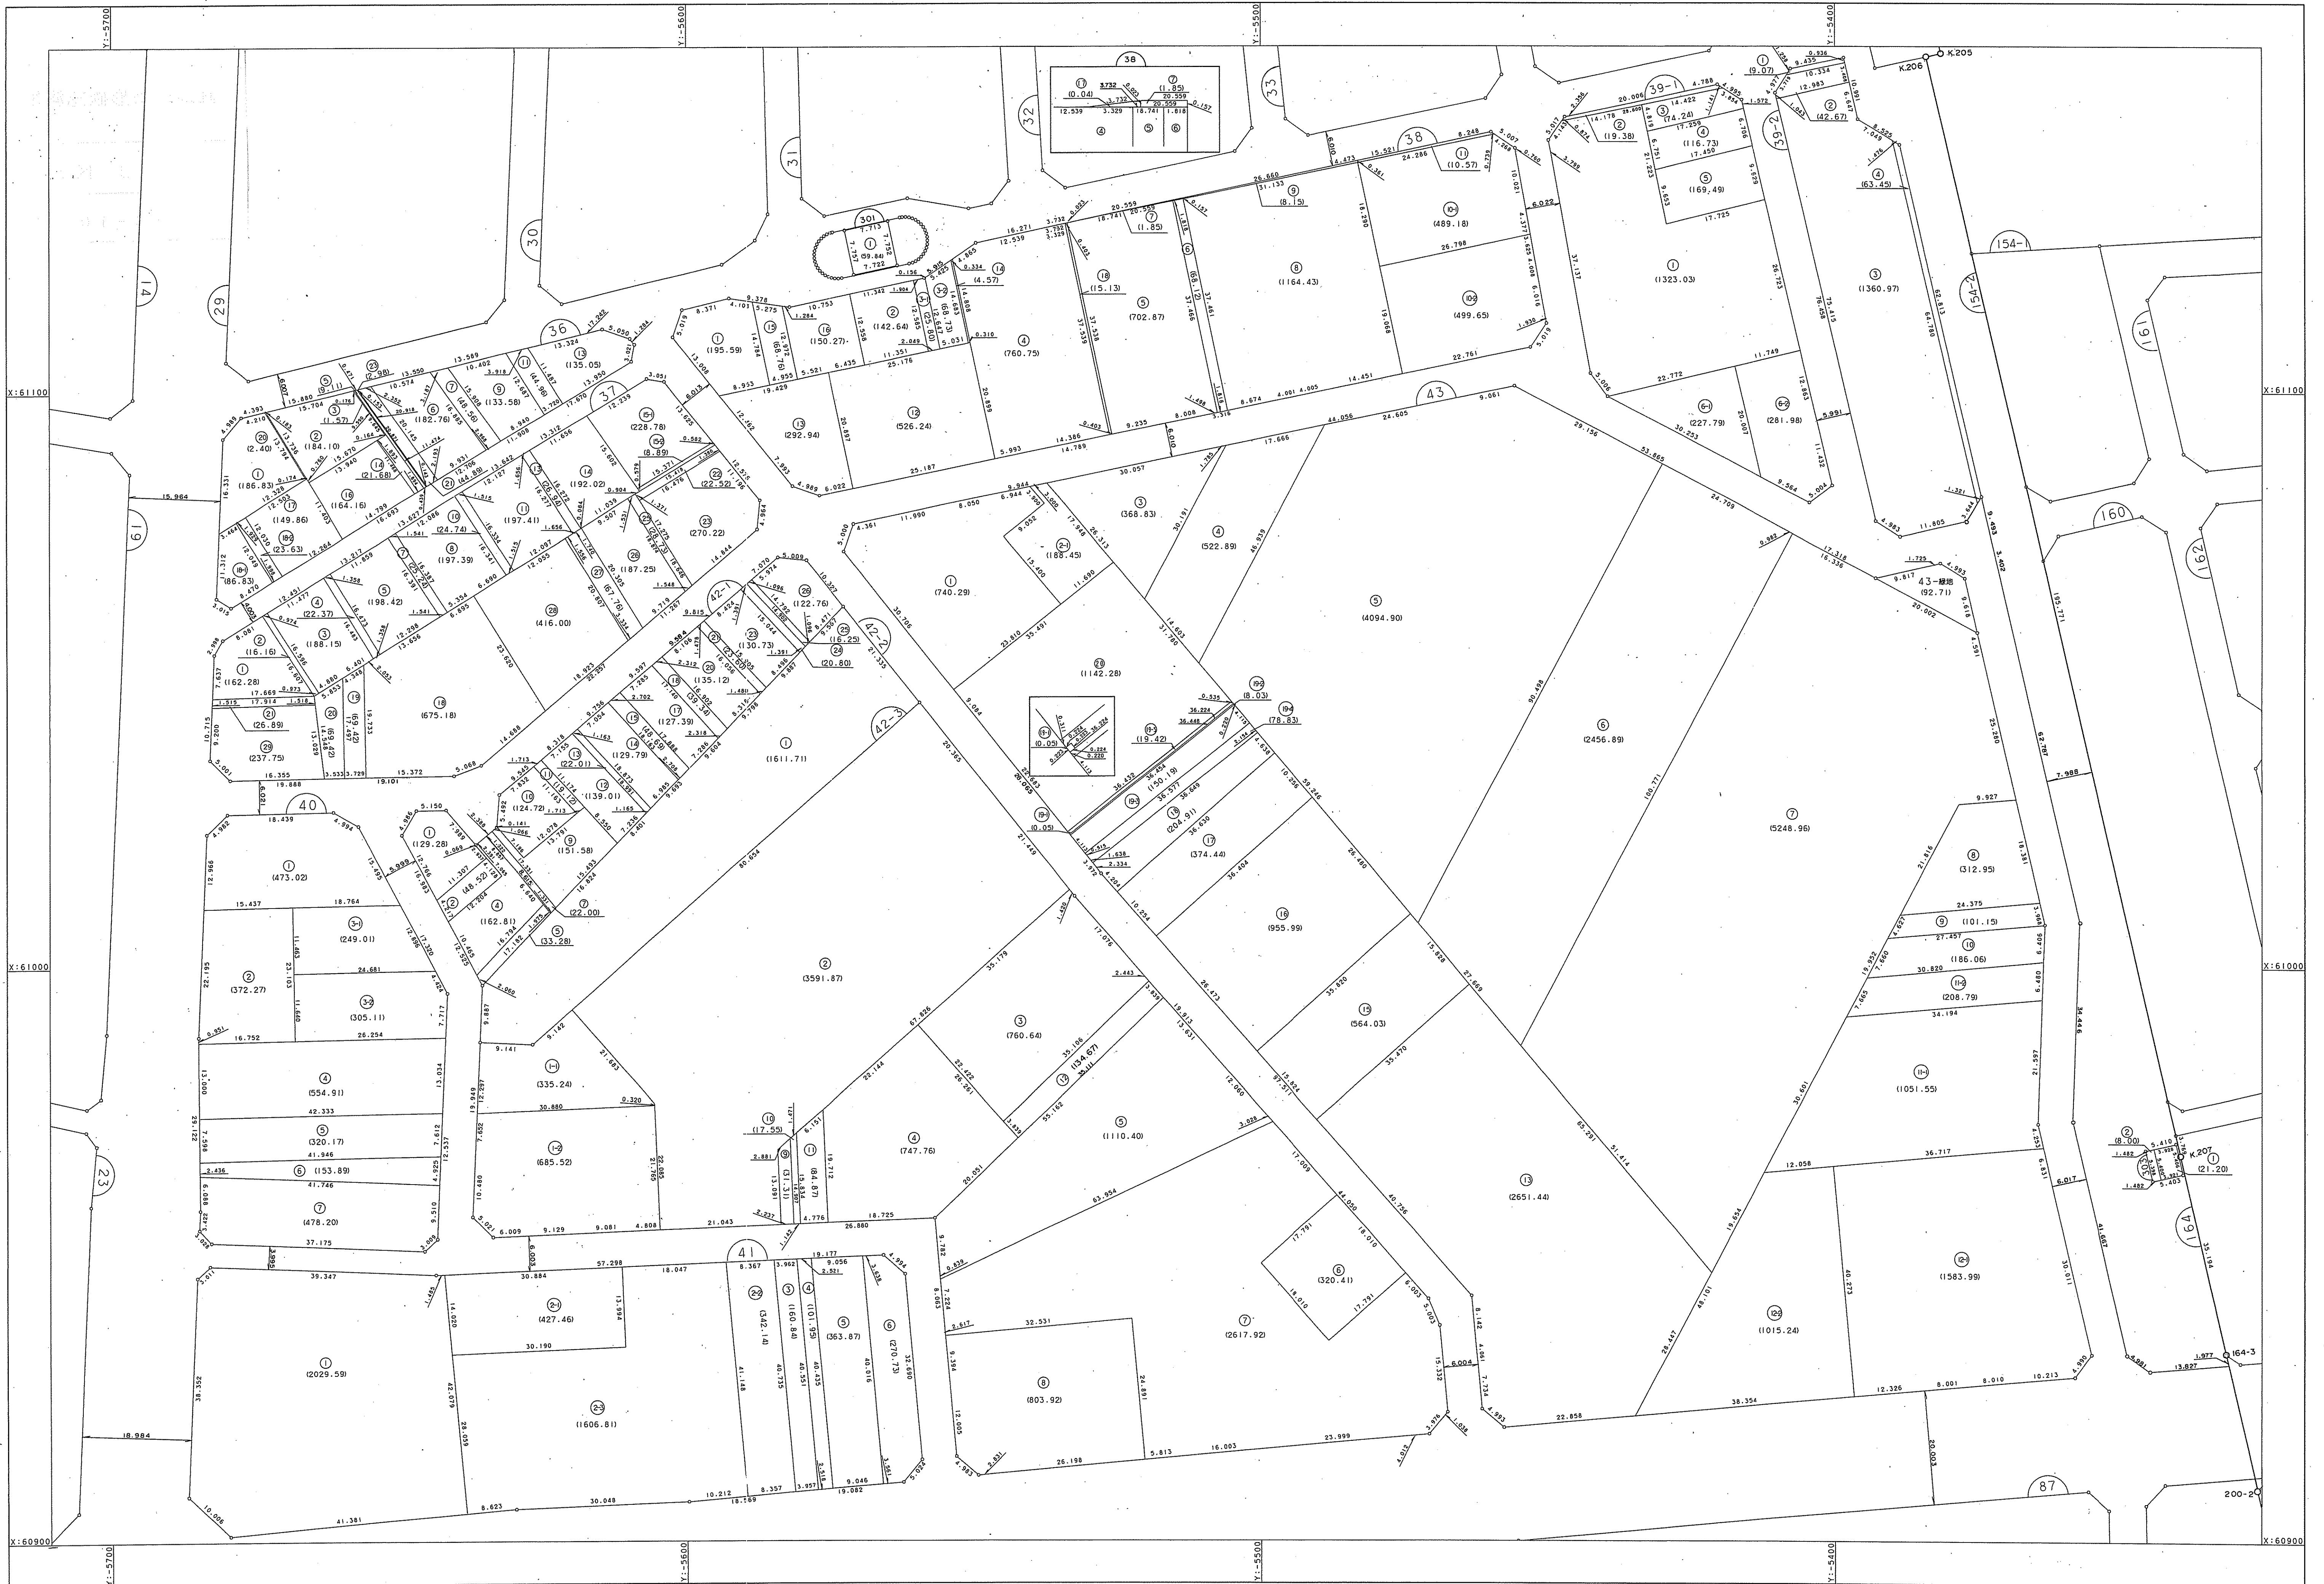

平成十三年三月

晃洋設計測量株式会社

鹿沼市


西茂呂地区画地出来形確認測量原図

縮尺 S=1:500 18-11

平成十三年三月

晃洋設計測量株式会社

鹿沼市



西茂呂地区画地出来形確認測量原図

縮尺 S=1:500 18-12

平成十三年三月

晃洋設計測量株式会社

鹿沼市



この測量成果は、建設省国土院の承認及び助言を得て、
同院所管の測量図及び測量成果を使用して得たものである。
(承認番号) 平成 6 年 国 3 5 7 号

縮尺 S=1:500 18-13

晃洋設計測量株式会社



「この測量成果は、建設省国土地理院長の承諾及び勸告を得て、
同院所管の測量標及び測量成果を使用して得たものである。
〔承諾番号〕平成6、国公 第357号」

西茂呂地区画地出来形確認測量原図

縮尺 S=1:500 18-14

平成十三年三月

晃洋設計測量株式会社



西茂呂地区画地出来形確認測量原図

縮尺 S=1:500 18-15



「この測量成果は、建設省国土院の承認及び助成を得て、同院所管の測量標及び測量成果を使用して得たものである。」
(承認番号) 平成 6 年 公 第 357 号

平成十三年三月
晃洋設計測量株式会社

鹿沼市

縮尺 S=1:500 18-16



縮尺 S=1:500 18-17



「この測量成果は、建設省国土地理院長の承認及び助言を得て、同院所管の測量権及び測量成果を使用して得たものである。
(承認番号)平成6.開公 第357号」

平成十三年三月



見洋設計測量株式会社

鹿沼市

「この測量成果は、建設省国土地理院長の委託及び助成を得て、同院所管の測量成果及び測量成果を使用して得たものである。」