

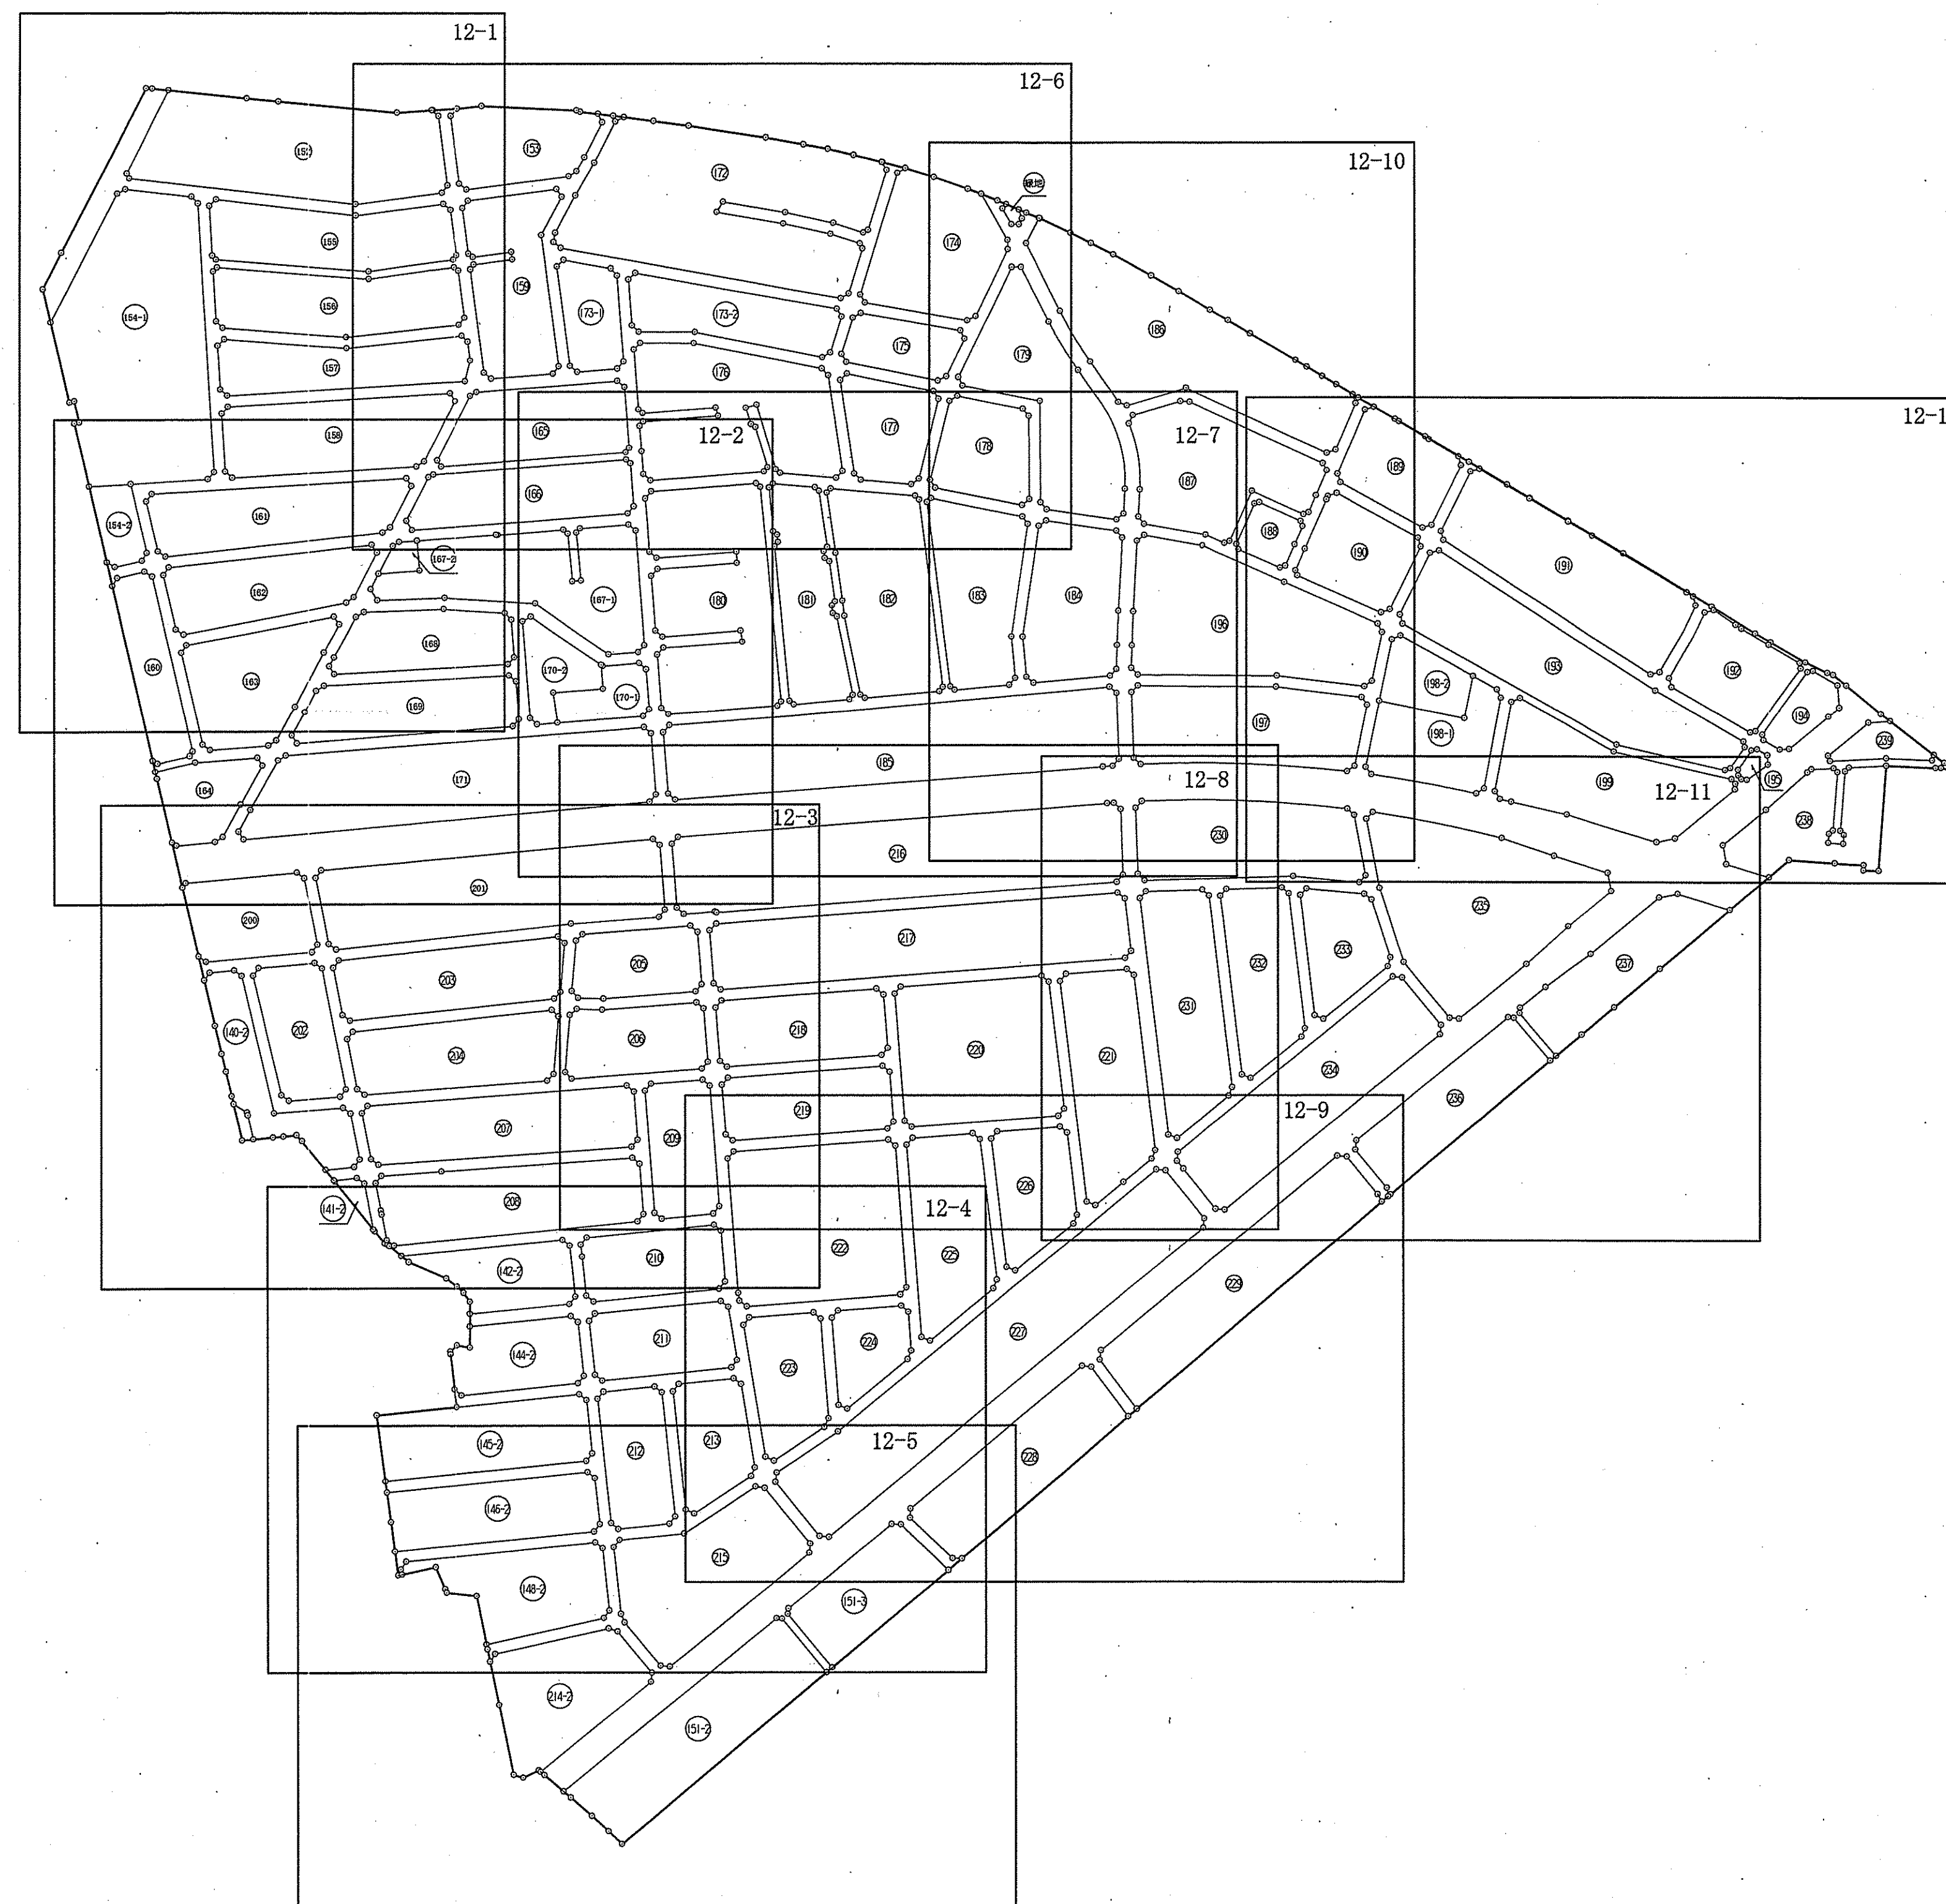


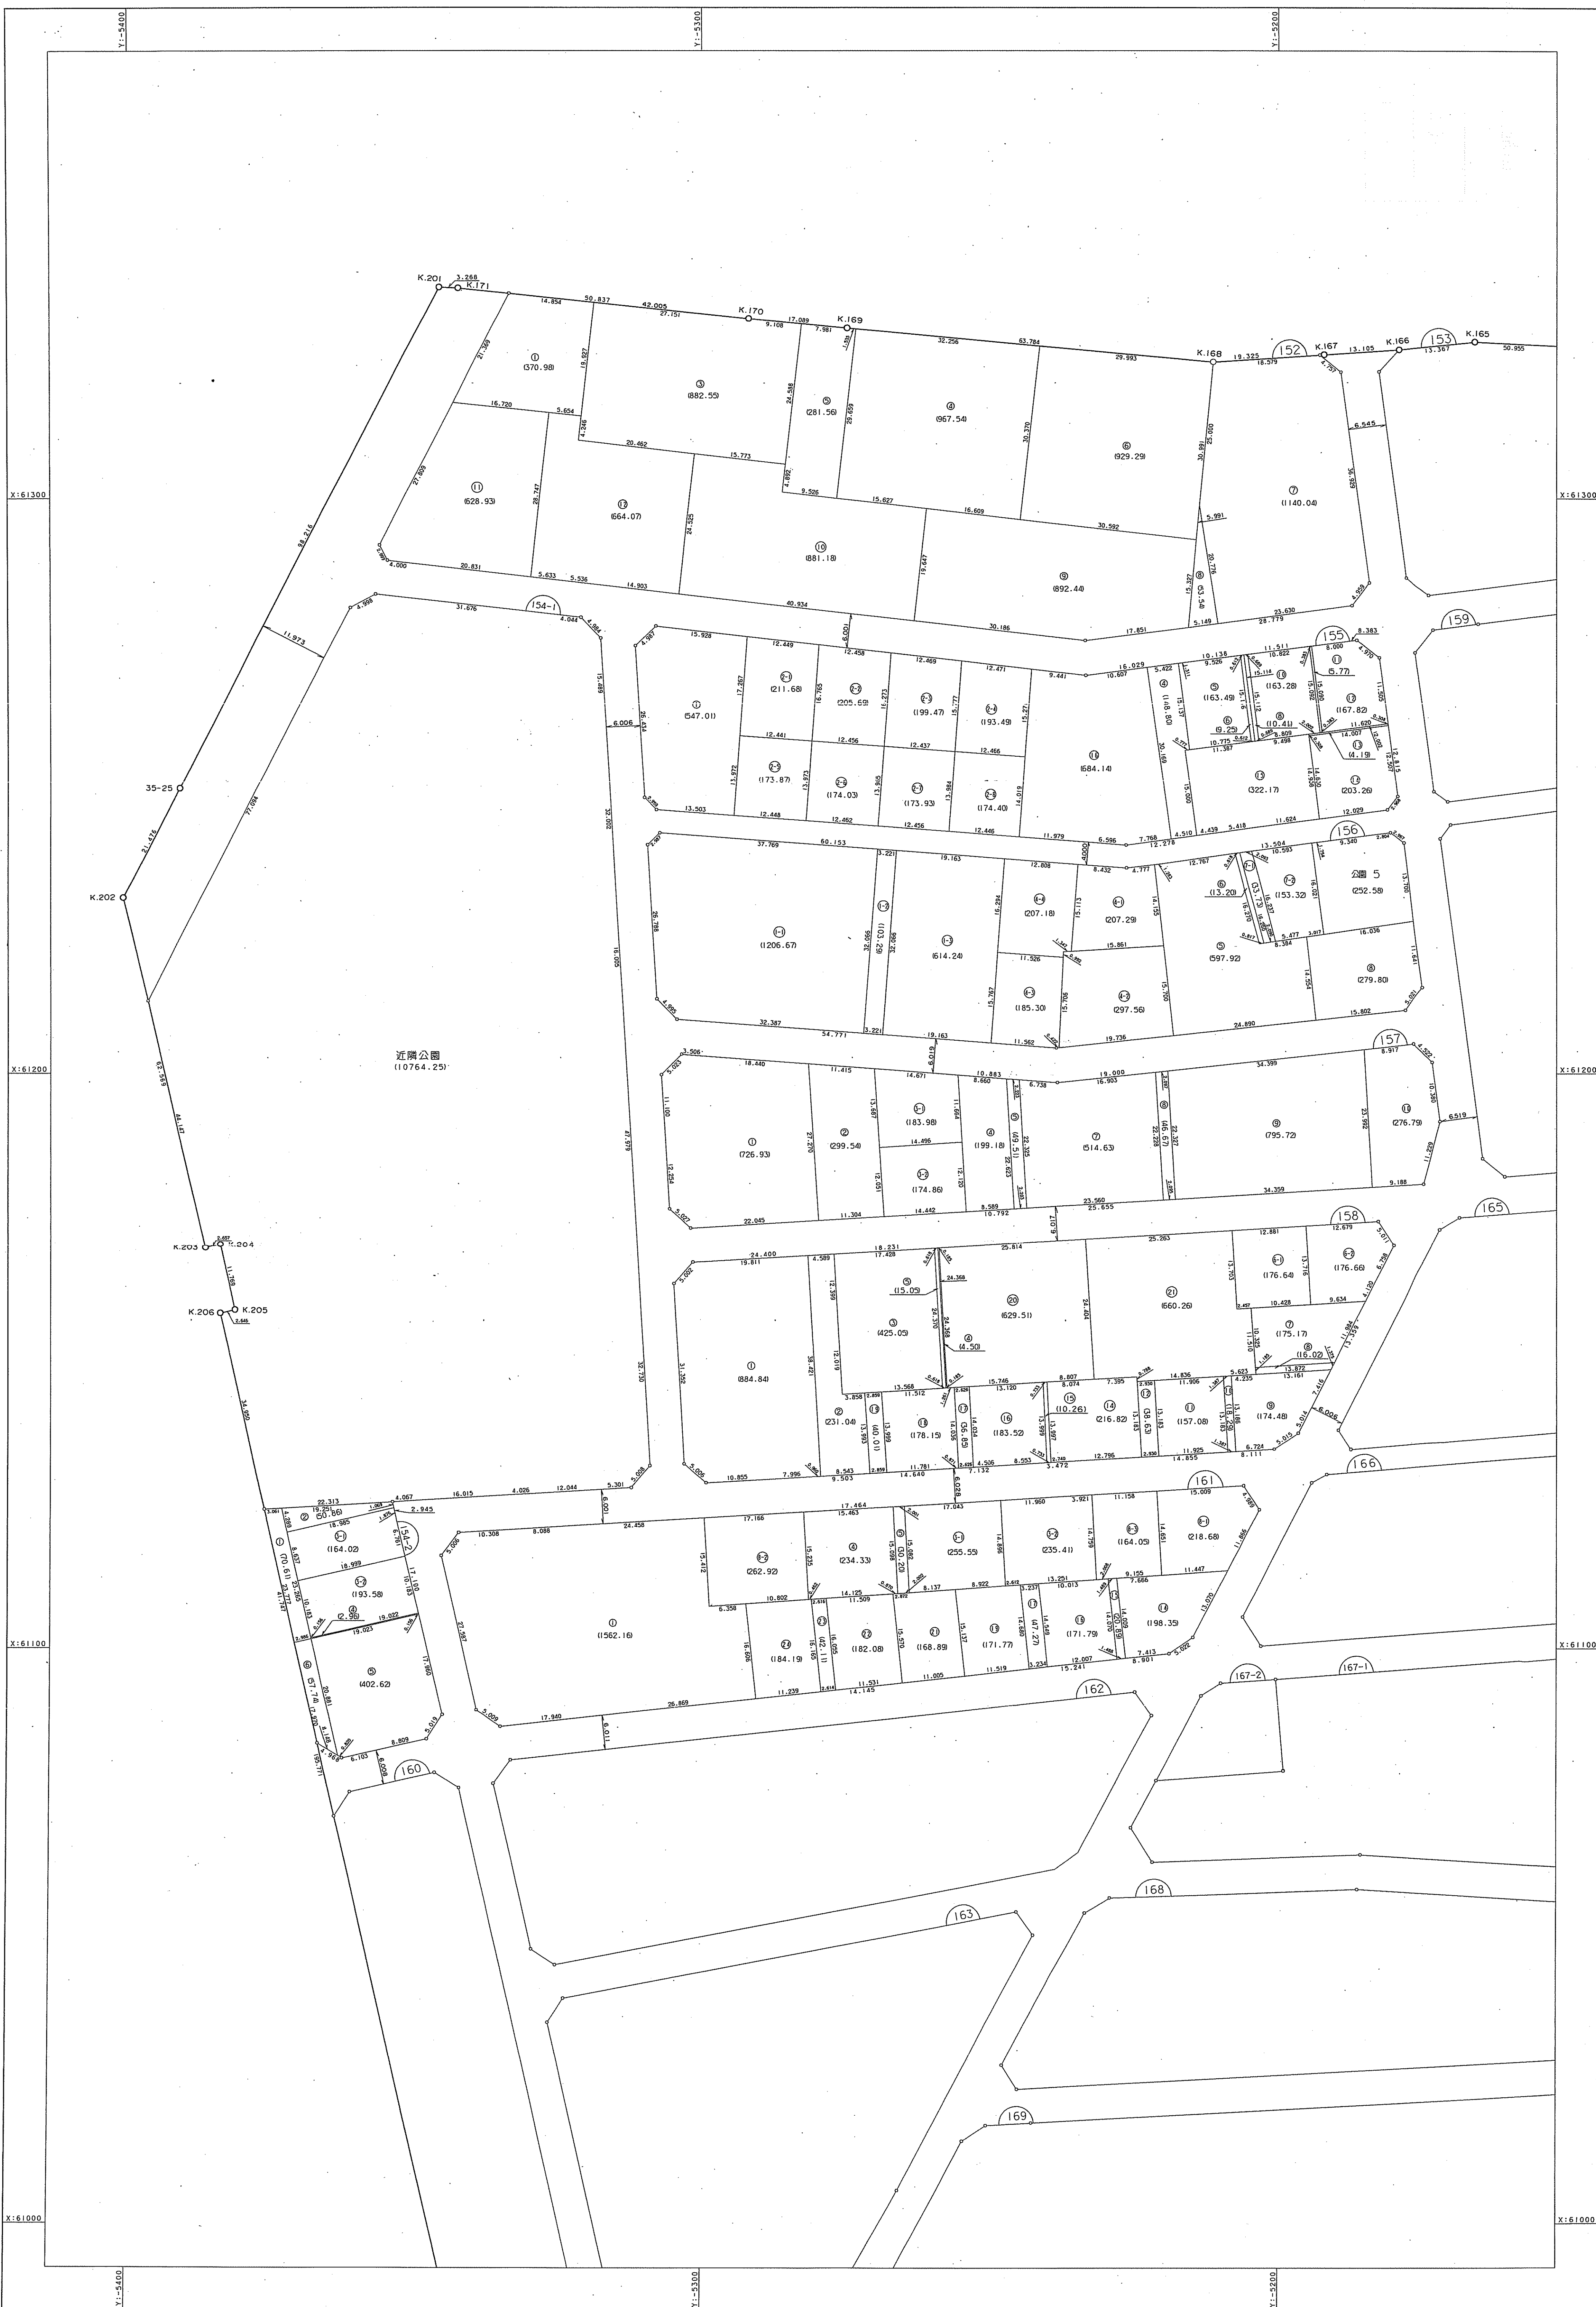

平成十三年三月

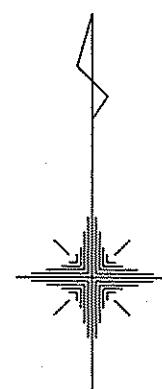

晃洋設計測量株式会社

鹿沼市

西茂呂地区画地出来形確認測量原図

縮尺 S=1:500 12-2

平成十三年三月



鹿沼市

「この測量成果は、建設省国土院院長の承認及び助言を得て、
同院所定の測量方法及び測量成果を使用して得たものである。
(測量番号) 平成6. 第357号」

縮尺 S=1:500 12-3



「この測量成果は、建設省国土地理院長の承認及び助言を得て、
同院所管の測量標及び測量成果を使用して得たものである。
(承認番号)平成6、開公 第357号」

縮尺 S=1:500 12-4



『この調査成果は、建設省国土地理院長の承認及び勸告を得て、同院所管の測量標及び測量成果を使用して得たものである。
(承認番号)平成6、国公 第357号』

縮尺 S=1:500 12-5



西茂呂地区画地出来形確認測量原図

縮尺 S=1:500 12-6

平成十三年三月

見洋設計測量株式会社

鹿沼市



「この測量成果は、建設省国土院の承認及び指導を得て、
関係所管の測量係及び測量成果を使用して得たものである。
(測量番号) 平成 6 年 第 357 号」

縮尺 S=1:500 12-7

晃洋設計測量株式会社



「この測量成果は、建設省国土地理院長の承認及び勅書を得て、
同院所管の測量標及び測量成果を使用して得たものである。
(承認番号)平成6. 関公 第357号」

西茂呂地区画地出来形確認測量原図

縮尺 S=1:500 12-8

平成十三年三月

晃洋設計測量株式会社

鹿沼市



「この測量成果は、建設省国土院の承認及び指導を得て、
同院所定の測量図及び測量成果書を使用して作成したものである。
(測量番号) 平成8、開公 第357号」

西茂呂地区画地出来形確認測量原図

縮尺 S=1:500 12-9

平成十三年三月

見洋設計測量株式会社



「この測量成果は、建設省国土院院長の承認及び助言を得て、
同院所管の測量簿及び測量成果を提出して得たものである。
(測量番号) 平成6. 国測 第357号」

鹿沼市

平成十三年三月



晃洋設計測量株式会社

鹿沼市

西茂呂地区画地出来形確認測量原図

縮尺 S=1:500 12-11

平成十三年三月

晃洋設計測量株式会社



西茂呂地区画地出来形確認測量原図

縮尺 S=1:500 12-12

平成十三年三月



鹿沼市

この測量成果は、建設省国土院院長の承認及び監督を得て、
同院所管の測量機及び測量成果を使用して得たものである。
(承認番号) 平成6、開公 第357号