


出来形確認測量図 S=1:500

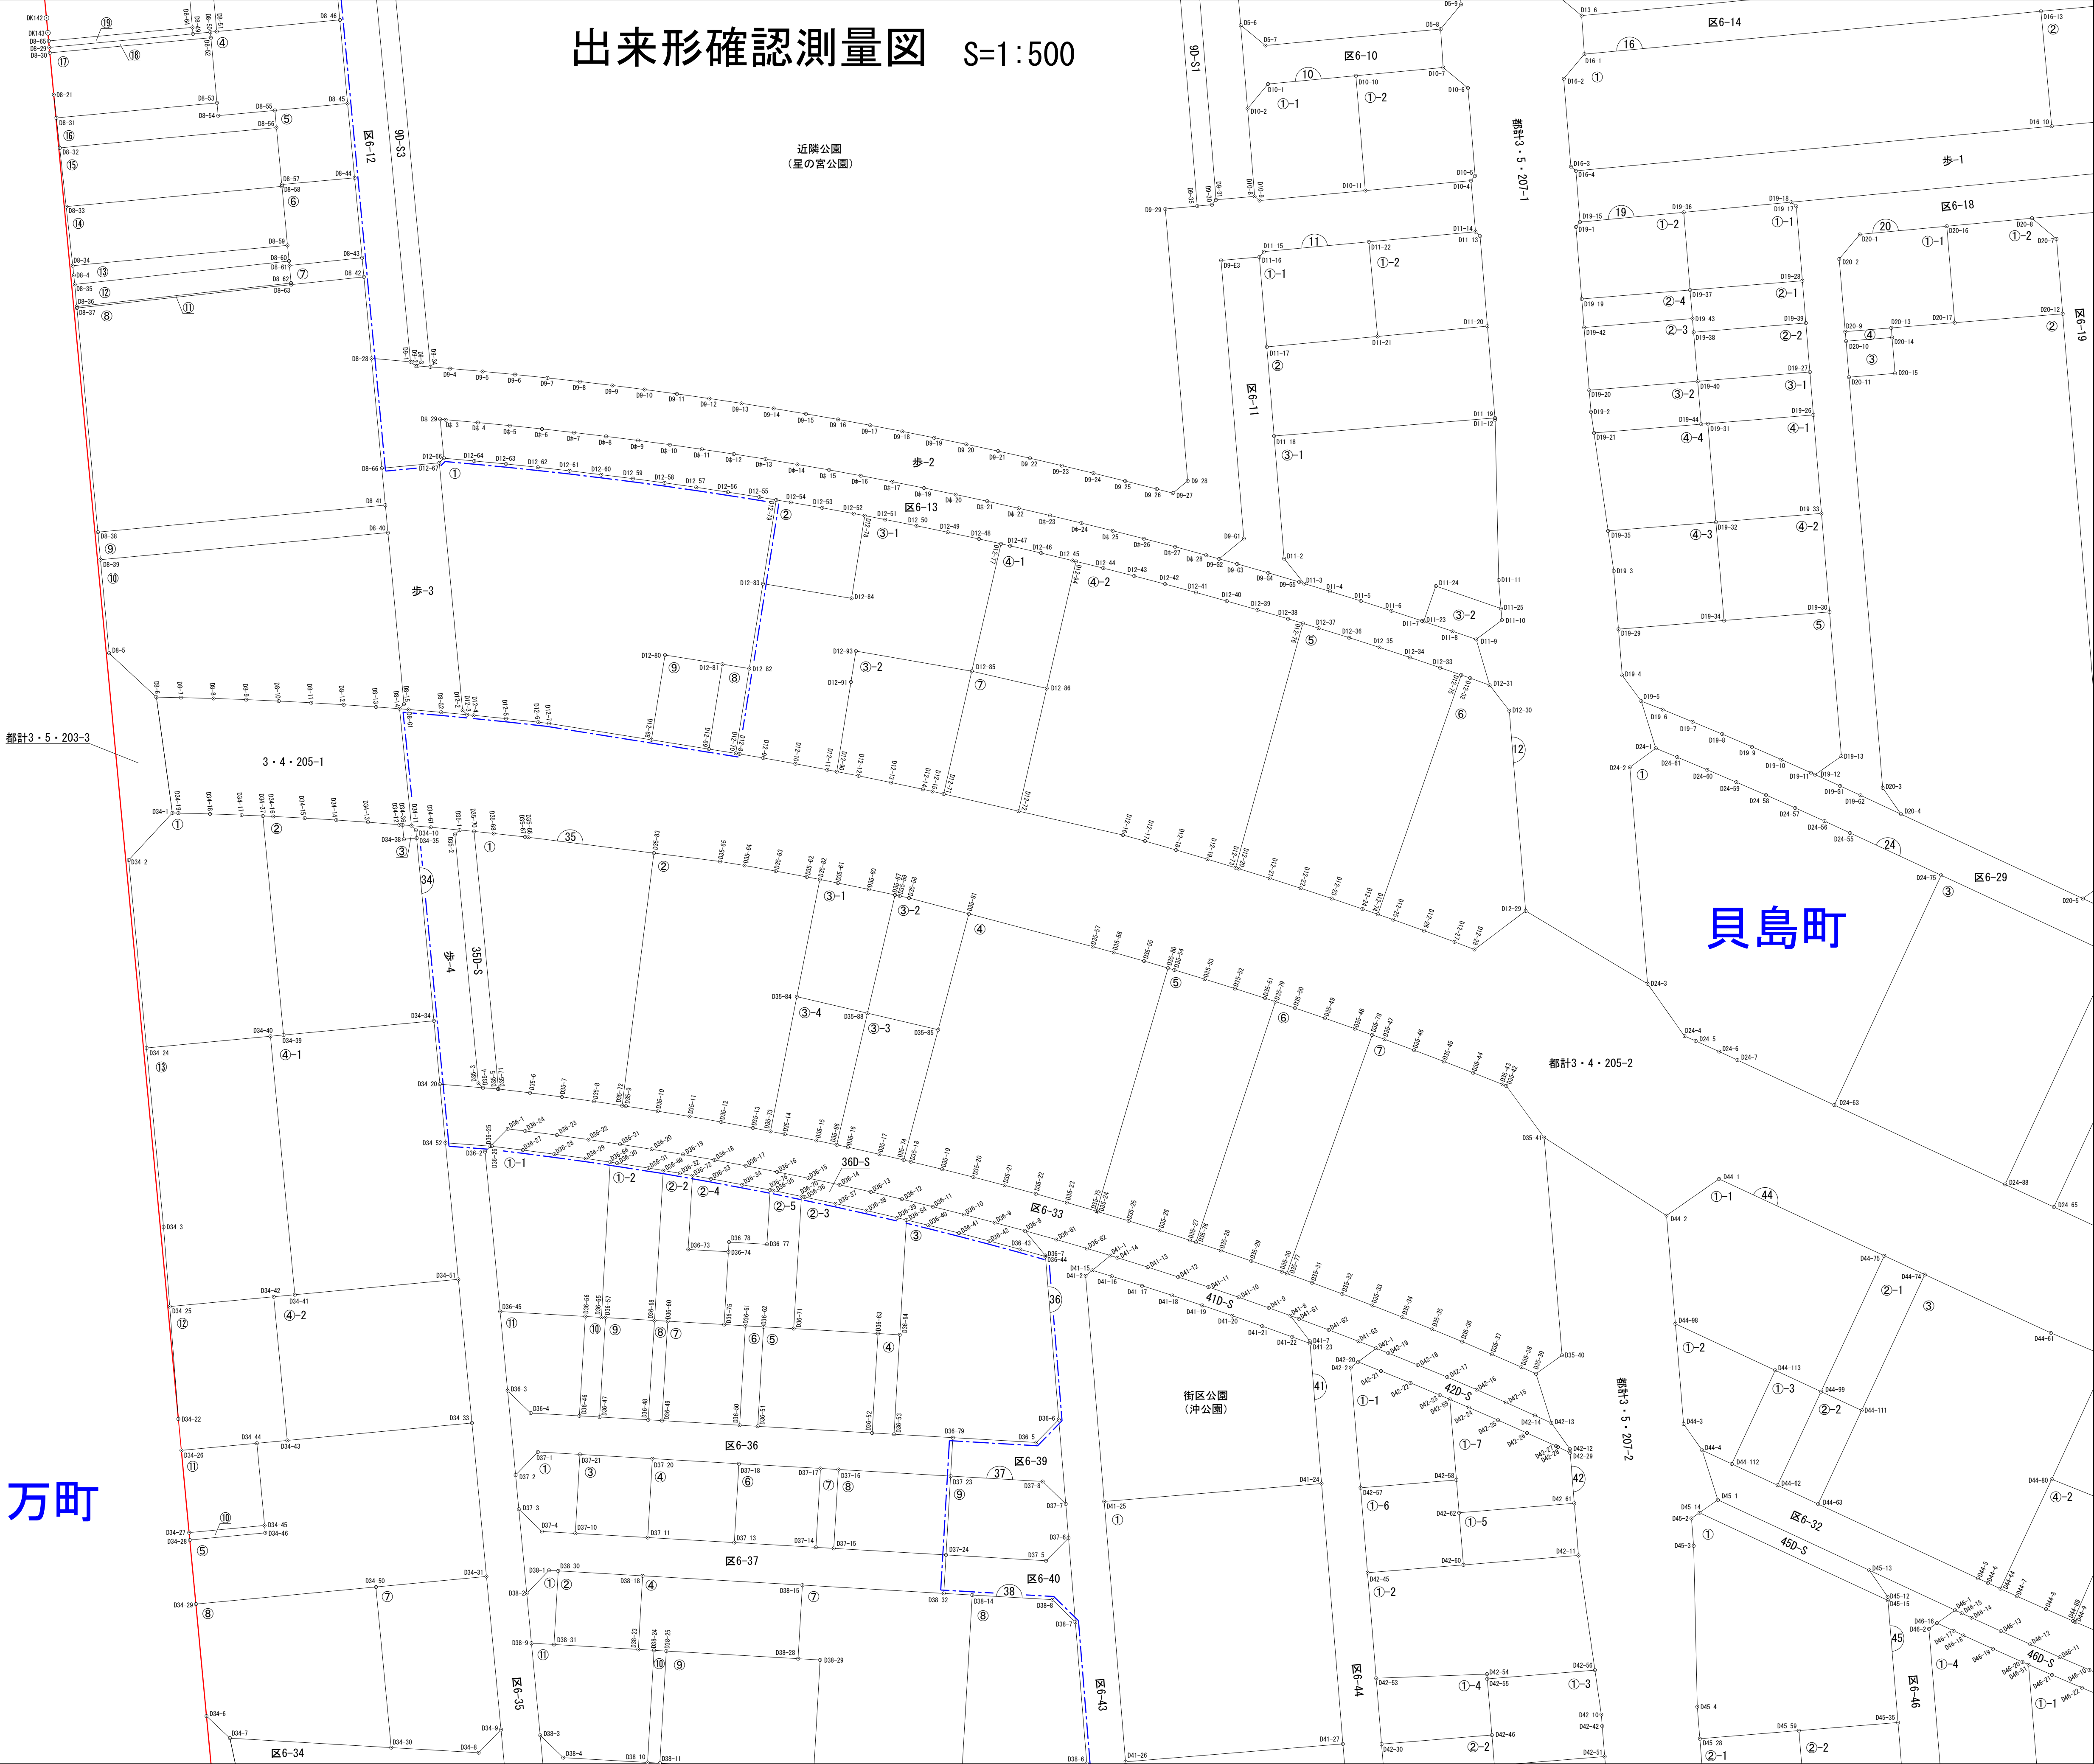

貝島町

万町

6-1	6-2
6-3	6-4
6-5	6-6

工 事 名	貝島西土地区画整理事業 出来形確認測量業務委託		
図 面 名	出来形確認測量図(6-3)		
作成年月日	平成25年 3月26日		
縮 尺	S=1:500	図面番号	3/6
会 社 名	三 立 調 査 設 計 株 式 会 社		
事務所名	鹿沼市 貝島西土地区画整理事務所		