


出来形確認測量図 S=1:500

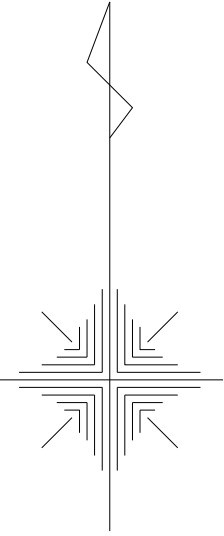

万町

貝島町

上殿町

6-1	6-2
6-3	6-4
6-5	6-6

工事名	貝島西土地区画整理事業 出来形確認測量業務委託		
図面名	出来形確認測量図 (6-5)		
作成年月日	平成25年 3月26日		
縮尺	S=1:500	図面番号	5/6
会社名	三立調査設計株式会社		
事務所名	鹿沼市 貝島西土地区画整理事務所		