
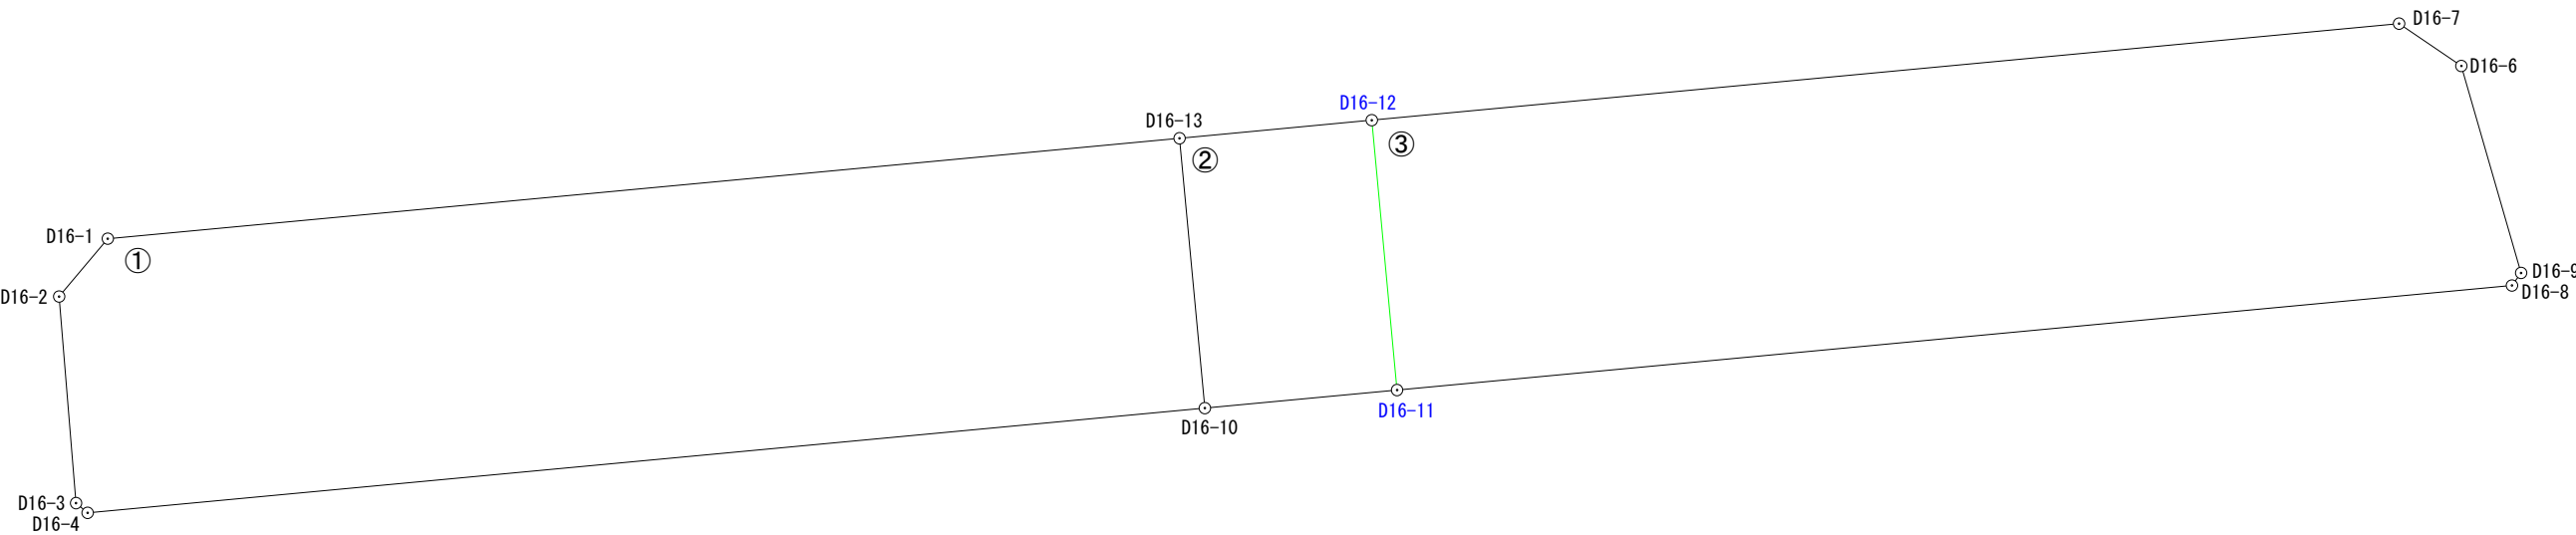


出来形確認測量図（縮尺１：５００）

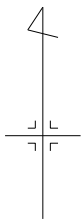

座 標 一 覧 表

測 点 名	X	座 標	Y	座 標
D16-1		61966.502		-6979.344
D16-2		61962.661		-6982.568
D16-3		61948.953		-6981.450
D16-4		61948.307		-6980.677
D16-6		61977.968		-6823.116
D16-7		61980.777		-6827.249
D16-8		61963.397		-6819.754
D16-9		61964.226		-6819.147
D16-10		61955.258		-6906.519
D16-11		61956.455		-6893.757
D16-12		61974.367		-6895.437
D16-13		61973.168		-6908.199

凡 例	
	施工地区界
	道 路
	街区番号
	画地番号
D14-1	計 算 点
D14-2	境界標あり

平成24年 7月 3日測量
平成24年 3月21日測量
平成23年10月11日測量

面積（座標法）計算書

地 番： 16D-1

測点名	[1] X(i)	[2] X(i+1)-X(i-1)	[3] Y(i)	[4] Y(i+1)-Y(i-1)	[2]*[3]	[1]*[4]	方向角	夾 角	距 離
D16-1	61966.502	-10.507	-6979.344	-74.369	73331.967408	-4608386.787238	220-00-32	135-21-42	5.015
D16-2	61962.661	-17.549	-6982.568	-2.106	122537.085832	-130493.364066	175-20-15	135-19-43	13.754
D16-3	61948.953	-14.354	-6981.450	1.891	100211.733300	117145.470123	129-53-08	134-32-53	1.007
D16-4	61948.307	6.305	-6980.677	74.931	-44013.168485	4641848.591817	84-38-43	134-45-35	74.483
D16-10	61955.258	24.861	-6906.519	72.478	-171702.968859	4490393.189324	354-38-28	89-59-45	17.989
D16-13	61973.168	11.244	-6908.199	-72.825	-77675.789556	-4513195.959600	264-38-50	90-00-22	71.457
合計				倍面積	2688.859640	-2688.859640			183.705
				面 積	1344.4298200	1344.4298200			
				坪 数	406.69	406.69			

面積（座標法）計算書

地番：16D-2

測点名	[1] X(i)	[2] X(i+1)-X(i-1)	[3] Y(i)	[4] Y(i+1)-Y(i-1)	[2]*[3]	[1]*[4]	方向角	夾角	距離
D16-13	61973.168	-19.109	-6908.199	-11.082	132008.774691	-686786.647776	174-38-28	90-00-30	17.989
D16-10	61955.258	-16.713	-6906.519	14.442	115428.652047	894757.836036	84-38-30	90-00-02	12.818
D16-11	61956.455	19.109	-6893.757	11.082	-131732.802513	686601.434310	354-38-30	90-00-00	17.991
D16-12	61974.367	16.713	-6895.437	-14.442	-115243.438581	-895033.808214	264-37-58	89-59-28	12.818
合計				倍面積	461.185644	-461.185644			61.616
				面積	230.5928220	230.5928220			
				坪数	69.75	69.75			

面積（座標法）計算書

地番：16D-3

測点名	[1] X(i)	[2] X(i+1)-X(i-1)	[3] Y(i)	[4] Y(i+1)-Y(i-1)	[2]*[3]	[1]*[4]	方向角	夾角	距離
D16-12	61974.367	-24.322	-6895.437	-66.508	167710.818714	-4121791.200436	174-38-30	90-00-43	17.991
D16-11	61956.455	-10.970	-6893.757	75.683	75624.514290	4689050.383765	84-38-27	89-59-57	74.328
D16-8	61963.397	7.771	-6819.754	74.610	-52996.308334	4623089.050170	36-12-43	131-34-16	1.027
D16-9	61964.226	14.571	-6819.147	-3.362	-99361.790937	-208323.727812	343-53-24	127-40-41	14.304
D16-6	61977.968	16.551	-6823.116	-8.102	-112929.392916	-502145.496736	304-12-07	140-18-43	4.997
D16-7	61980.777	-3.601	-6827.249	-72.321	24584.923649	-4482511.773417	264-37-47	140-25-40	68.489
合計				倍面積	2632.764466	-2632.764466			181.136
				面積	1316.3822330	1316.3822330			
				坪数	398.20	398.20			