
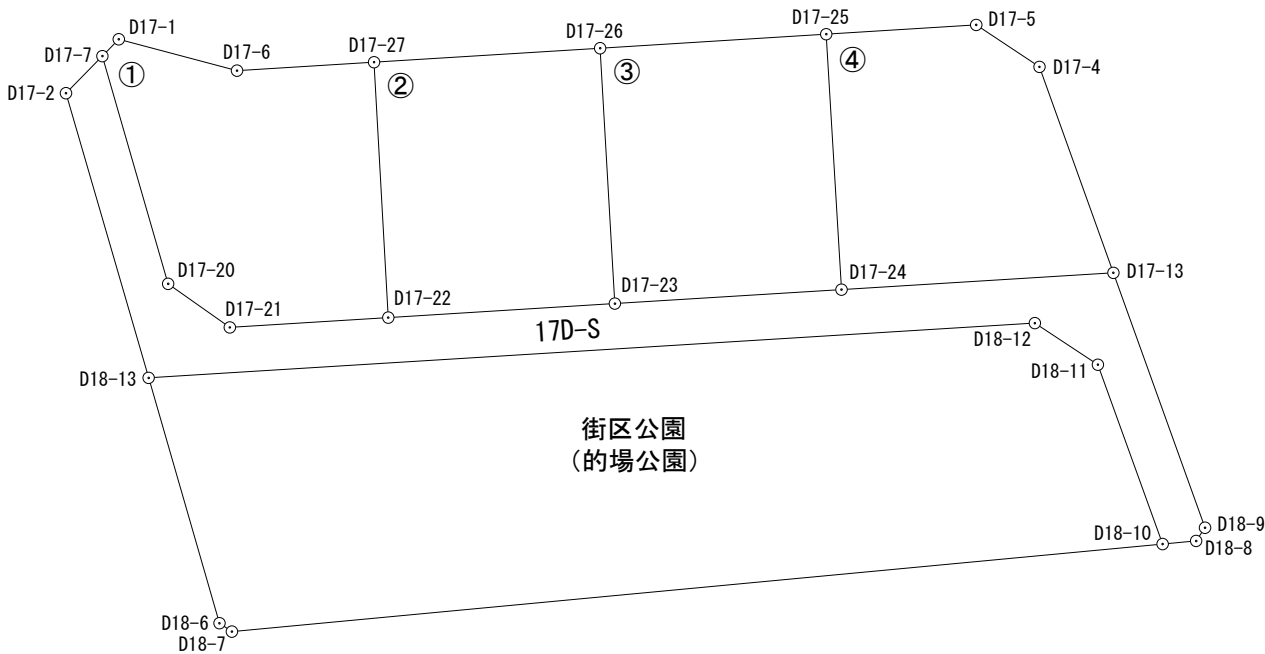


出来形確認測量図（縮尺１：５００）

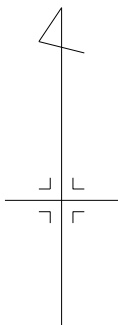

座 標 一 覧 表

測 点 名	X	座 標	Y	座 標
D17-1		62003. 280		-6819. 679
D17-2		61999. 715		-6823. 174
D17-4		62001. 458		-6758. 780
D17-5		62004. 229		-6762. 963
D17-6		62001. 207		-6811. 860
D17-7		62002. 167		-6820. 764
D17-13		61987. 837		-6753. 890
D17-20		61987. 111		-6816. 412
D17-21		61984. 226		-6812. 333
D17-22		61984. 879		-6801. 854
D17-23		61985. 802		-6786. 865
D17-24		61986. 727		-6771. 875
D17-25		62003. 616		-6772. 886
D17-26		62002. 692		-6787. 839
D17-27		62001. 767		-6802. 795
D18-6		61964. 668		-6813. 019
D18-7		61964. 111		-6812. 198
D18-8		61970. 108		-6748. 416
D18-9		61970. 984		-6747. 830
D18-10		61969. 902		-6750. 633
D18-11		61981. 760		-6754. 912
D18-12		61984. 512		-6759. 085
D18-13		61980. 892		-6817. 703

平成25年 9月11日測量
平成25年 9月 5日測量
平成25年 5月23日測量
平成24年11月21日測量
平成24年11月15日測量
平成24年 4月 3日測量

凡 例	
	施工地区界
	道 路
	街区番号
	画地番号
D14-1	計 算 点
D14-2	境界標あり

面積（座標法）計算書

地 番： 17D-1

測点名	[1] X(i)	[2] X(i+1)-X(i-1)	[3] Y(i)	[4] Y(i+1)-Y(i-1)	[2]*[3]	[1]*[4]	方向角	夾 角	距 離
D17-1	62003.280	0.960	-6819.679	-8.904	-6546.891840	-552077.205120	224-16-13	119-25-17	1.554
D17-7	62002.167	-16.169	-6820.764	3.267	110284.933116	202561.079589	163-52-40	119-36-27	15.672
D17-20	61987.111	-17.941	-6816.412	8.431	122293.247692	522613.332841	125-16-16	141-23-36	4.996
D17-21	61984.226	-2.232	-6812.333	14.558	15205.127256	902366.362108	86-26-03	141-09-47	10.499
D17-22	61984.879	17.541	-6801.854	9.538	-119311.321014	591211.775902	356-48-39	90-22-36	16.914
D17-27	62001.767	16.328	-6802.795	-10.006	-111076.036760	-620389.680602	266-27-54	89-39-15	9.082
D17-6	62001.207	1.513	-6811.860	-16.884	-10306.344180	-1046828.378988	284-50-56	198-23-02	8.089
合計				倍面積	542.714270	-542.714270			66.806
				面 積	271.3571350	271.3571350			
				坪 数	82.08	82.08			

面積（座標法）計算書

地番： 17D-2

測点名	[1] X(i)	[2] X(i+1)-X(i-1)	[3] Y(i)	[4] Y(i+1)-Y(i-1)	[2]*[3]	[1]*[4]	方向角	夾角	距離
D17-27	62001.767	-17.813	-6802.795	-14.015	121178.187335	-868954.764505	176-48-39	90-21-00	16.914
D17-22	61984.879	-15.965	-6801.854	15.930	108591.599110	987419.122470	86-28-35	89-39-56	15.017
D17-23	61985.802	17.813	-6786.865	14.015	-120894.426245	868731.015030	356-41-58	90-13-23	16.918
D17-26	62002.692	15.965	-6787.839	-15.930	-108367.849635	-987702.883560	266-27-39	89-45-41	14.985
合計				倍面積	507.510565	-507.510565			63.834
				面積	253.7552825	253.7552825			
				坪数	76.76	76.76			

面積（座標法）計算書

地番：17D-3

測点名	[1] X(i)	[2] X(i+1)-X(i-1)	[3] Y(i)	[4] Y(i+1)-Y(i-1)	[2]*[3]	[1]*[4]	方向角	夾角	距離
D17-26	62002.692	-17.814	-6787.839	-13.979	120918.563946	-866735.631468	176-41-58	90-14-08	16.918
D17-23	61985.802	-15.965	-6786.865	15.964	108352.299725	989541.343128	86-28-08	89-46-10	15.019
D17-24	61986.727	17.814	-6771.875	13.979	-120634.181250	866512.456733	356-34-27	90-06-19	16.919
D17-25	62003.616	15.965	-6772.886	-15.964	-108129.124990	-989825.725824	266-27-50	89-53-23	14.982
合計				倍面積	507.557431	-507.557431			63.838
				面積	253.7787155	253.7787155			
				坪数	76.76	76.76			

面積（座標法）計算書

地番： 17D-4

測点名	[1] X(i)	[2] X(i+1)-X(i-1)	[3] Y(i)	[4] Y(i+1)-Y(i-1)	[2]*[3]	[1]*[4]	方向角	夾角	距離
D17-25	62003.616	-17.502	-6772.886	-8.912	118539.050772	-552576.225792	176-34-27	90-06-33	16.919
D17-24	61986.727	-15.779	-6771.875	18.996	106853.415625	1177499.866092	86-28-06	89-53-39	18.019
D17-13	61987.837	14.731	-6753.890	13.095	-99491.553590	811730.725515	340-15-06	73-47-00	14.472
D17-4	62001.458	16.392	-6758.780	-9.073	-110789.921760	-562539.228434	303-31-20	143-16-14	5.018
D17-5	62004.229	2.158	-6762.963	-14.106	-14594.474154	-874631.654274	266-27-54	142-56-34	9.942
合計				倍面積	516.516893	-516.516893			64.370
				面積	258.2584465	258.2584465			
				坪数	78.12	78.12			

面 積 (座 標 法) 計 算 書

地 番 : 17D-S

測点名	[1] X(i)	[2] X(i+1)-X(i-1)	[3] Y(i)	[4] Y(i+1)-Y(i-1)	[2]*[3]	[1]*[4]	方向角	夾 角	距 離
D17-7	62002.167	12.604	-6820.764	-6.762	-85968.909456	-419258.653254	224-30-18	60-37-38	3.438
D17-2	61999.715	-21.275	-6823.174	3.061	145163.026850	189781.127615	163-47-36	119-17-18	19.602
D18-13	61980.892	-15.203	-6817.703	64.089	103649.538709	3972293.387388	86-27-58	102-40-22	58.730
D18-12	61984.512	0.868	-6759.085	62.791	-5866.885780	3892069.492992	123-24-14	216-56-16	4.999
D18-11	61981.760	-14.610	-6754.912	8.452	98689.264320	523869.835520	160-09-28	216-45-14	12.606
D18-10	61969.902	-11.652	-6750.633	6.496	78658.375716	402556.483392	84-41-29	104-32-01	2.227
D18-8	61970.108	1.082	-6748.416	2.803	-7301.786112	173702.212724	33-46-50	129-05-21	1.054
D18-9	61970.984	17.729	-6747.830	-5.474	-119632.278070	-339229.166416	340-13-21	126-26-31	17.909
D17-13	61987.837	15.743	-6753.890	-24.045	-106326.490270	-1490497.540665	266-28-06	106-14-45	18.019
D17-24	61986.727	-2.035	-6771.875	-32.975	13780.765625	-2044012.322825	266-28-08	180-00-02	15.019
D17-23	61985.802	-1.848	-6786.865	-29.979	12542.126520	-1858272.358158	266-28-35	180-00-27	15.017
D17-22	61984.879	-1.576	-6801.854	-25.468	10719.721904	-1578630.898372	266-26-03	179-57-28	10.499
D17-21	61984.226	2.232	-6812.333	-14.558	-15205.127256	-902366.362108	305-16-16	218-50-13	4.996
D17-20	61987.111	17.941	-6816.412	-8.431	-122293.247692	-522613.332841	343-52-40	218-36-24	15.672
合計				倍面積	608.095008	-608.095008			199.787
				面 積	304.0475040	304.0475040			
				坪 数	91.97	91.97			

面積（座標法）計算書

地 番： 18D-K

測点名	[1] X(i)	[2] X(i+1)-X(i-1)	[3] Y(i)	[4] Y(i+1)-Y(i-1)	[2]*[3]	[1]*[4]	方向角	夾 角	距 離
D18-13	61980.892	-19.844	-6817.703	-53.934	135290.498332	-3342877.429128	163-53-46	77-25-48	16.887
D18-6	61964.668	-16.781	-6813.019	5.505	114329.271839	341115.497340	124-09-16	140-15-30	0.992
D18-7	61964.111	5.234	-6812.198	62.386	-35655.044332	3865693.028846	84-37-35	140-28-19	61.837
D18-10	61969.902	17.649	-6750.633	57.286	-119141.921817	3550007.805972	340-09-28	75-31-53	12.606
D18-11	61981.760	14.610	-6754.912	-8.452	-98689.264320	-523869.835520	303-24-14	143-14-46	4.999
D18-12	61984.512	-0.868	-6759.085	-62.791	5866.885780	-3892069.492992	266-27-58	143-03-44	58.730
合計				倍面積	2000.425482	-2000.425482			156.051
				面 積	1000.2127410	1000.2127410			
				坪 数	302.56	302.56			