



建築面積求積図

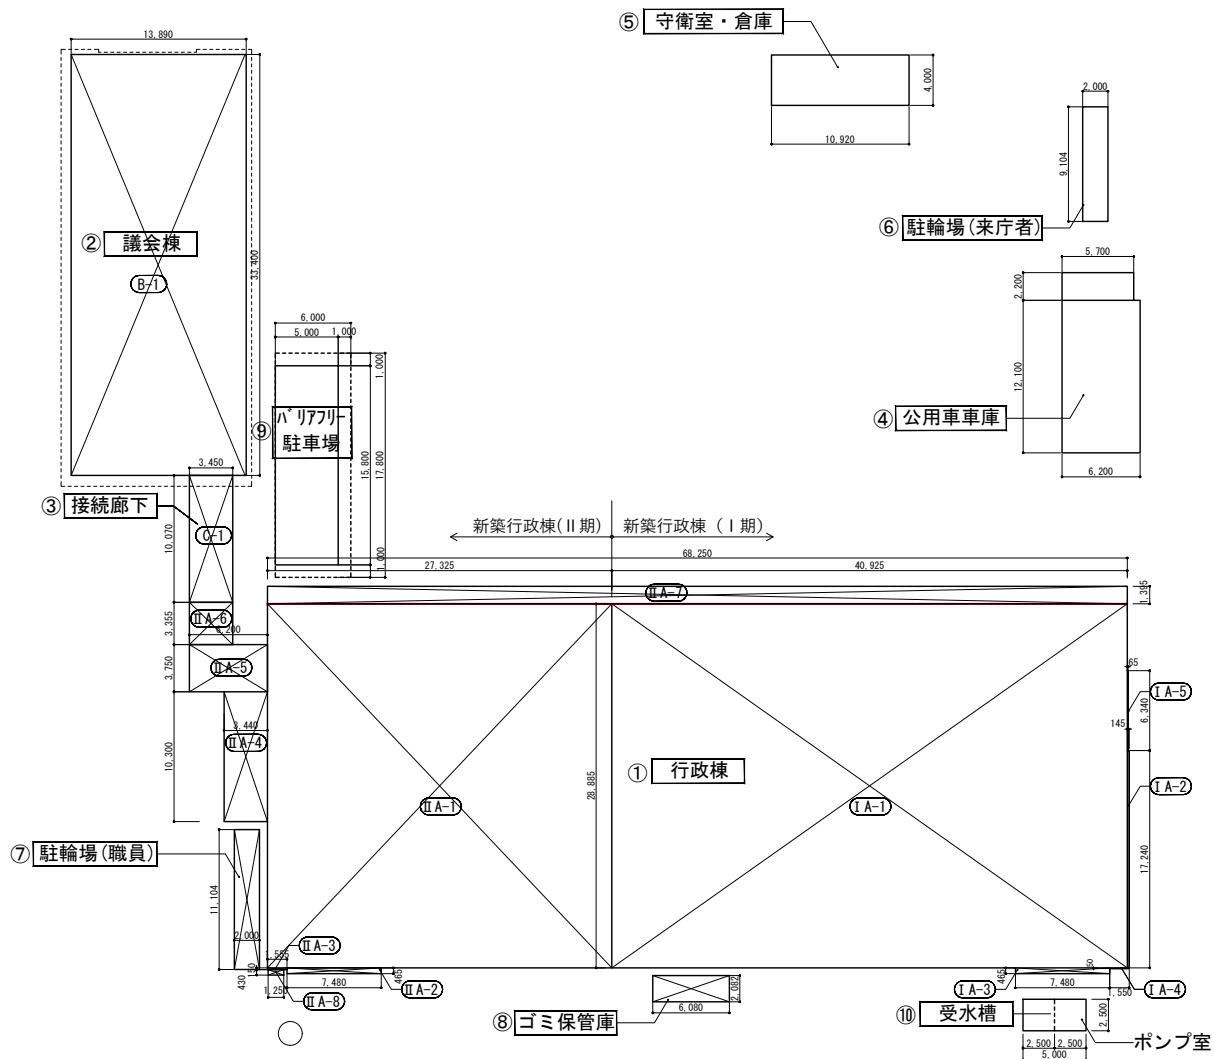

1階床面積求積図

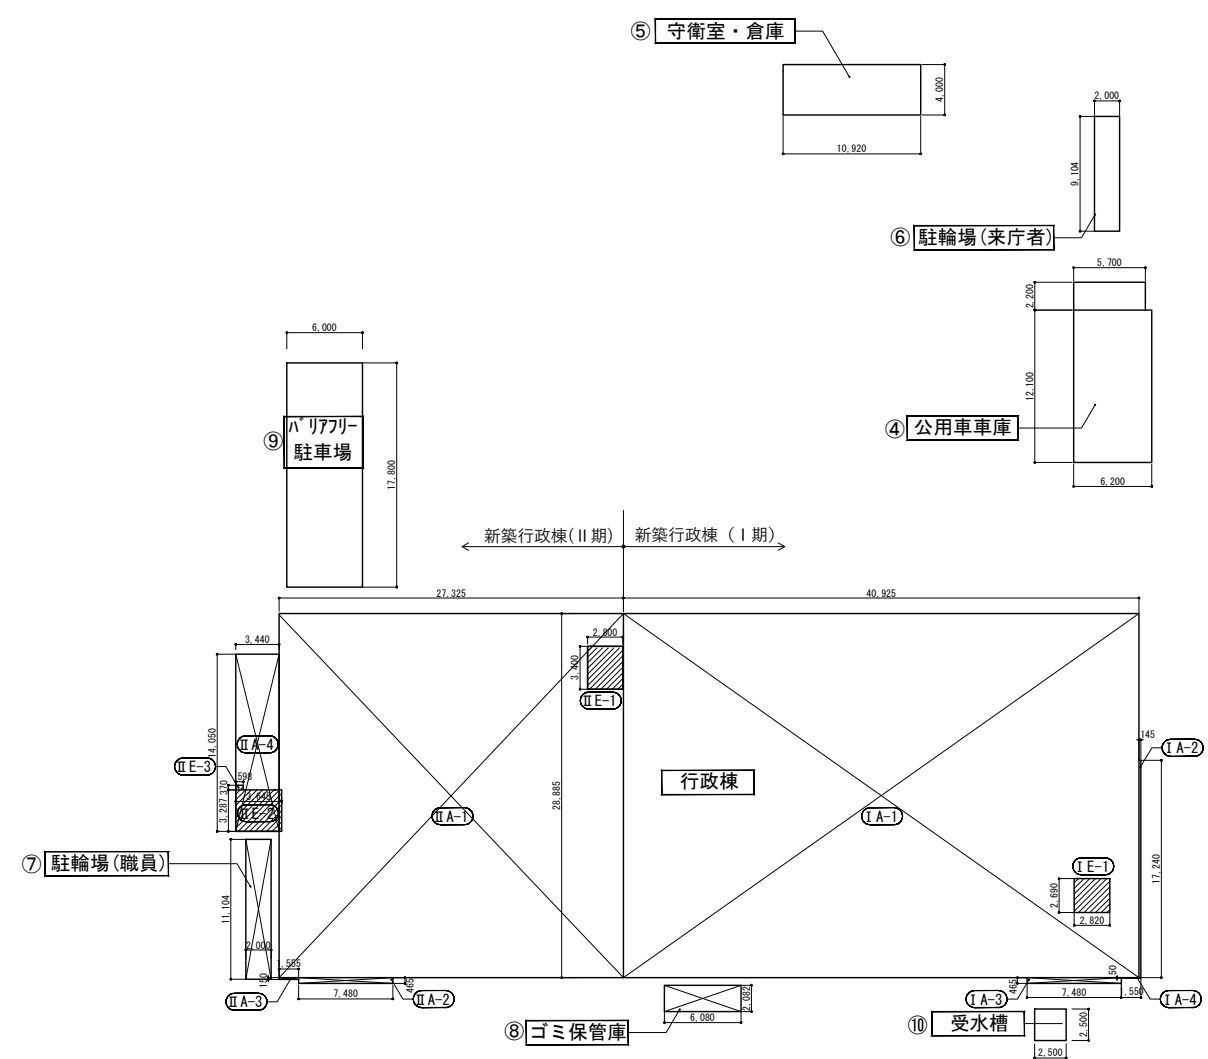

建築面積・延床計算表

(I期) 行政棟 建築面積表				(I期) 議会棟 建築面積表				(II期) 接続廊下 建築面積表				建築面積合計				
記号	底辺	高さ	面積	記号	底辺	高さ	面積	記号	底辺	高さ	面積	行政棟	議会棟	接続廊下	計	
I A-1	40.925	28.885	1,182.118625	B-1	13.890	33.400	463.926000	C-1	3.450	10.070	34.741500	(I期) 合計(m ²)	1,188.58	463.92	-	1,652.50
I A-2	0.145	17.240	2.499800									(II期) 合計(m ²)	958.99	-	34.74	993.73
I A-3	7.480	0.465	3.478200									計(m ²)	2,147.57	463.92	34.74	2,646.23
I A-4	1.550	0.050	0.077500									付属棟合計(m ²)	-	-	-	275.79
I A-5	0.065	6.340	0.412100									合計(m ²)	-	-	-	2,922.02
合計			1,188.586225				463.92				34.74					

(II期) 行政棟 建築面積表			
記号	底辺	高さ	面積
II A-1	27.325	28.885	789.282625
II A-2	7.480	0.465	3.478200
II A-3	1.555	0.150	0.233250
II A-4	3.440	10.300	35.432000
II A-5	6.200	3.750	23.250000
II A-6	3.450	3.355	11.574750
II A-7	68.250	1.395	95.208750
II A-8	1.250	0.430	0.537500
合計			958.997075
			958.99

行政棟建築面積合計 2,147.57 m²

付属棟 建築面積表				
記号	底辺	高さ	面積	合計面積
公用車庫	6.200	12.100	75.020000	
	5.700	2.200	12.540000	87.56
守衛室・倉庫	10.920	4.000	43.680000	43.68
駐輪場(来庁者)	2.000	9.104	18.208000	18.20
駐輪場(職員)	2.000	11.104	22.208000	22.20
ごみ保管庫	2.082	6.080	12.658560	12.65
バリアフリー駐車場	5.000	15.800	79.000000	79.00
受水槽	5.000	2.500	12.500000	12.50
合計			275.79	275.79

(I期) 延床面積					容積対象外面積
階	行政棟	議会棟	接続廊下	計	昇降路
6階	286.50 m ²	-	-	286.50 m ²	7.69 m ²
5階	971.47 m ²	-	-	971.47 m ²	8.54 m ²
4階	971.47 m ²	-	-	971.47 m ²	8.54 m ²
3階	971.47 m ²	-	-	971.47 m ²	8.54 m ²
2階	1,119.13 m ²	463.92 m ²	-	1,583.05 m ²	8.54 m ²
1階	1,188.17 m ²	408.48 m ²	-	1,596.65 m ²	7.58 m ²
法定延床面積(m ²)	5,508.21 m ²	872.40 m ²	0.00 m ²	6,380.61 m ²	▲ 49.43 m ²
容積対象面積(m ²)				6,331.18 m ²	

(II期) 延床面積					容積対象外面積
階	行政棟	議会棟	接続廊下	計	昇降路
6階	-	-	-	0.00 m ²	-
5階	691.14 m ²	-	-	691.14 m ²	20.75 m ²
4階	691.14 m ²	-	-	691.14 m ²	20.75 m ²
3階	730.22 m ²	-	-	730.22 m ²	20.75 m ²
2階	803.80 m ²	-	34.74 m ²	838.54 m ²	21.79 m ²
1階	841.32 m ²	-	34.74 m ²	876.06 m ²	21.72 m ²
法定延床面積(m ²)	3,757.62 m ²	0.00 m ²	69.48 m ²	3,827.10 m ²	▲ 105.76 m ²
容積対象面積(m ²)				3,721.34 m ²	

I期+II期合計					容積対象外面積
法定延床面積(m ²)	行政棟	議会棟	接続廊下	計	(C) ▲
9,265.83 m ²	872.40 m ²	69.48 m ²	(A) 10,207.71 m ²	(C) ▲ 155.19 m ²	

付属棟 延床面積					容積対象外面積
記号	底辺	高さ	面積	合計面積	(自動車庫等)
公用車庫	6.200	12.100	75.020000	87.56 m ²	87.56 m ²
守衛室・倉庫	10.920	4.000	43.680000	43.68 m ²	-
駐輪場(来庁者)	2.000	9.104	18.208000	18.20 m ²	-
駐輪場(職員)	2.000	11.104	22.208000	22.20 m ²	-
ごみ保管庫	2.082	6.080	12.658560	12.65 m ²	-
バリアフリー駐車場	5.000	15.800	79.000000	106.80 m ²	106.80 m ²
受水槽(ポンプ室)	5.000	2.500	12.500000	12.50 m ²	-
法定延床面積(m ²)				(B) 297.34 m ²	-
容積対象外面積(m ²)	※自動車庫等 [(A)+(B)]/5=2,101.01+234.76				(D) ▲ 234.76 m ²
法定延床面積合計(m ²)	[(A)+(B)]				10,505.05 m ²
容積対象面積(m ²)	[(A)+(B)]-[C]+(D)				10,115.10 m ²

1階床面積計算表

行政棟1階床面積表(I期)				EV昇降路面積(I期)			
記号	底辺	高さ	面積	記号	底辺	高さ	面積
I A-1	40.925	28.885	#####	I E-1	2.820	2.690	7.585800
I A-2	0.145	17.240	2.499800				7.585800
I A-3	7.480	0.465	3.478200	合計			▲ 7.58 m ²
I A-4	1.550	0.050	0.077500				
合計			#####				1,188.17 m ²

行政棟1階床面積表(II期)				EV昇降路面積(II期)			
記号	底辺	高さ	面積	記号	底辺	高さ	面積
II A-1	27.325	28.885	789.282625	II E-1	2.800	3.400	9.520000
II A-2	7.480	0.465	3.478200	II E-2	3.645	3.287	11.981115
II A-3	1.555	0.150	0.233250	II E-3	0.598	0.370	0.221260
II A-4	3.440	14.050	48.320000	合計			21.72375
合計			841.326075				▲ 21.72 m ²
			841.32				


行政棟1階床面積表(I+II期)			
合計	行政棟	議会棟	接続廊下
2,029.49 m ²			

付属棟 床面積表				
記号	底辺	高さ	面積	合計面積
公用車庫	6.200	12.100	75.020000	
	5.700	2.200	12.540000	87.56
守衛室・倉庫	10.920	4.000	43.680000	43.68
駐輪場(来庁者)	2.000	9.104	18.208000	18.20
駐輪場(職員)	2.000	11.104	22.208000	22.20
ごみ保管庫	2.082	6.080	12.658560	12.65
バリアフリー駐車場	5.000	15.800	106.800000	106.80
受水槽	2.500	2.500	6.250000	6.25
合計			297.34	297.34 m ²




設計番号	04297-010	工事名称	鹿沼市新庁舎整備建設工事	竣工図	鹿沼市	
図面名	面積表・求積図(1)				縮尺	A1 1:300 A3 1:600
設計者	一級建築士事務所 登録番号 東京都第1033号 建設コンサルタント 登録番号 建21第843号	監理者	一級建築士第287384号 瀧美 潤	図面番号	A-012	
法適合確認結果等	構造関係結果等	設備関係結果等	設備設計一級建築士第2304号 是永 恒久	作成日	2023.2	

2階床面積求積図

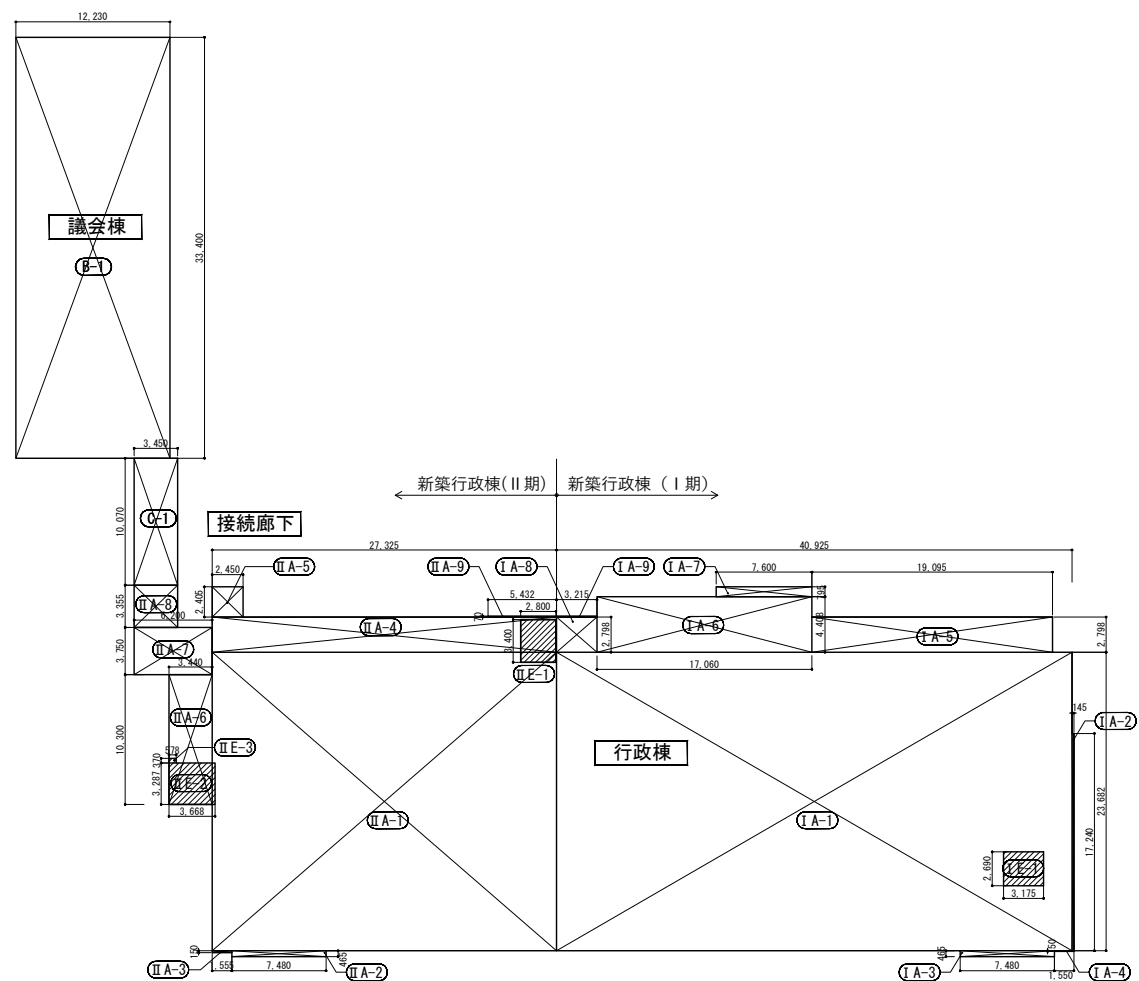

3階床面積求積図

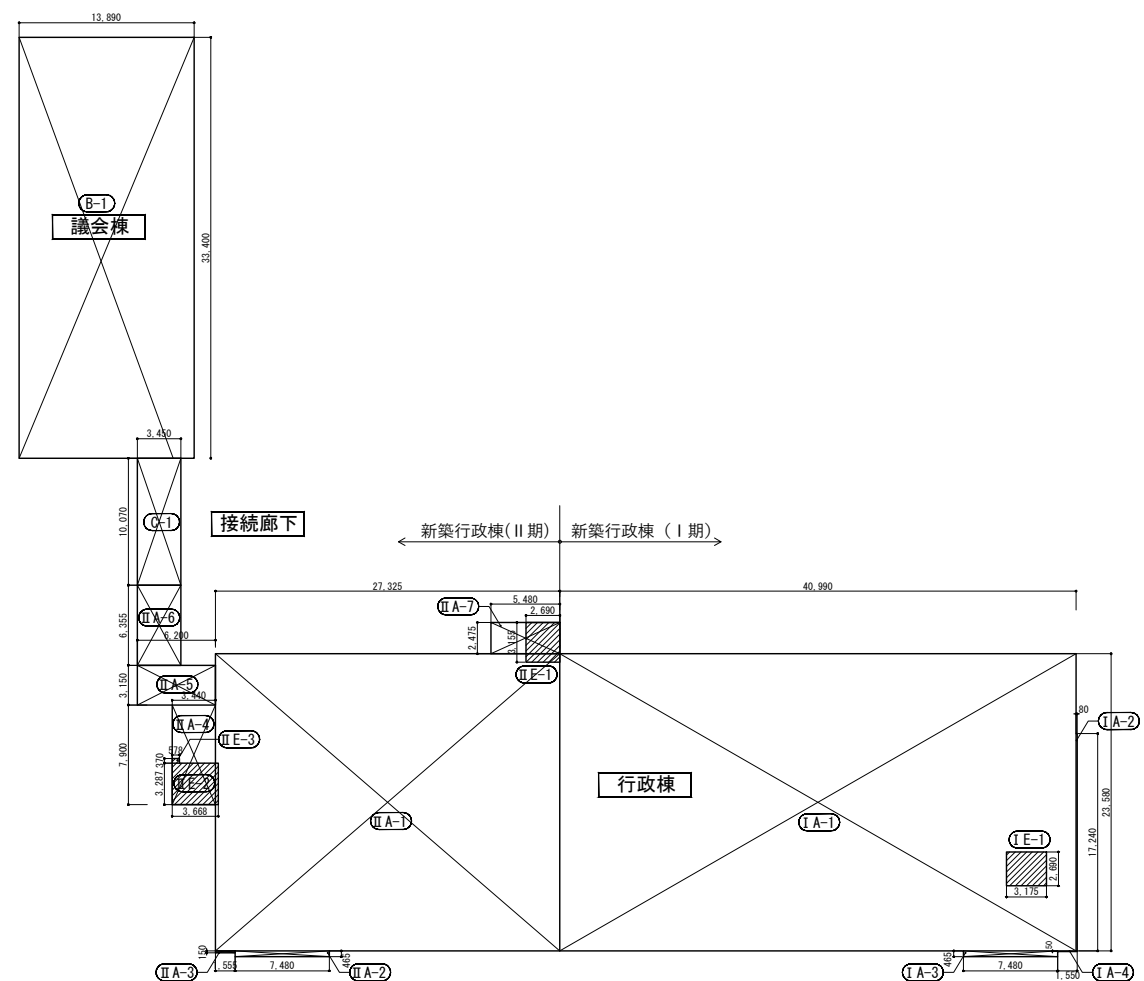

2階床面積計算表

行政棟2階床面積表(I期)				議会棟1階床面積表(I期)				接続廊下1階床面積表(I期)				EV昇降路面積(I期)			
記号	底辺	高さ	面積	記号	底辺	高さ	面積	記号	底辺	高さ	面積	記号	底辺	高さ	面積
IA-1	40.925	23.682	969.185850	B-1	12.230	33.400	408.482000	C-1	3.450	10.070	34.741500	IE-1	3.175	2.690	8.540750
IA-2	0.145	17.240	2.499800	合計			408.482000	合計			34.741500	合計			8.540750
IA-3	7.480	0.465	3.478200				408.48 m ²				34.74 m ²				▲ 8.54 m ²
IA-4	1.550	0.050	0.077500												
IA-5	19.095	2.798	53.427810												
IA-6	17.060	4.408	75.200480												
IA-7	7.600	0.795	6.042000												
IA-8	3.215	2.798	8.995570												
IA-9	3.215	0.070	0.225050												
合計			1,119.132260												
			1,119.13 m ²												

行政棟2階床面積表(II期)				EV昇降路面積(II期)			
記号	底辺	高さ	面積	記号	底辺	高さ	面積
II A-1	27.325	23.682	647.110650	II E-1	2.800	3.400	9.520000
II A-2	7.480	0.465	3.478200	II E-2	3.668	3.287	12.056716
II A-3	1.555	0.150	0.233250	II E-3	0.578	0.370	0.213860
II A-4	27.325	2.798	76.455350	合計			21.790576
II A-5	2.405	2.450	5.892250				▲ 21.79 m ²
II A-6	3.440	10.300	35.432000				
II A-7	6.200	3.750	23.250000				
II A-8	3.450	3.355	11.574750				
II A-9	5.432	0.070	0.380240				
合計			803.806690				
			803.80 m ²				

行政棟2階床面積表(I・II期)			
記号	底辺	高さ	面積
合計			1,922.93 m ²

3階床面積計算表

行政棟3階床面積表(I期)				議会棟2階床面積表(I期)				接続廊下2階床面積表(I期)				EV昇降路面積(I期)			
記号	底辺	高さ	面積	記号	底辺	高さ	面積	記号	底辺	高さ	面積	記号	底辺	高さ	面積
IA-1	40.990	23.580	966.544200	B-1	13.890	33.400	463.926000	C-1	3.450	10.070	34.741500	IE-1	3.175	2.690	8.540750
IA-2	0.080	17.240	1.379200	合計			463.926000	合計			34.741500	合計			8.540750
IA-3	7.480	0.465	3.478200				463.92 m ²				34.74 m ²				▲ 8.54 m ²
IA-4	1.550	0.050	0.077500												
			971.479100												
合計			971.47 m ²												

行政棟3階床面積表(II期)				EV昇降路面積(II期)			
記号	底辺	高さ	面積	記号	底辺	高さ	面積
II A-1	27.325	23.580	644.323500	II E-1	2.690	3.155	8.486950
II A-2	7.480	0.465	3.478200	II E-2	3.668	3.287	12.056716
II A-3	1.555	0.150	0.233250	II E-3	0.578	0.370	0.213860
II A-4	3.440	7.900	27.176000	合計			20.75526
II A-5	6.200	3.150	19.530000				▲ 20.75 m ²
II A-6	3.450	6.355	21.924750				
II A-7	5.480	2.475	13.563000				
合計			730.228700				
			730.22 m ²				

行政棟3階床面積表(I・II期)			
記号	底辺	高さ	面積
合計			1,701.69 m ²



設計番号	04297-010	工事名称	鹿沼市新庁舎整備建設工事	竣工図	鹿沼市
図面名称	面積表・求積図(2)			縮尺	A1 1:300 A3 1:600
一級建築士事務所	登録番号 東京都第1033号	副都	一級建築士第287384号 瀧美 潤	図面番号	A-013
建設コンサルタント	登録番号 建21第843号			作成日	2023.2
法適合確認結果等: 構造関係規定に適合することを確認した			法適合確認結果等: 設備関係規定に適合することを確認した		
構造設計一級建築士第9082号 國廣 邦江			設備設計一級建築士第2304号 是永 恒久		

