宇都宮都市計画事業　ＪＲ鹿沼駅西土地区画整理事業

画地出来形確認測量図（縮尺１：５００）

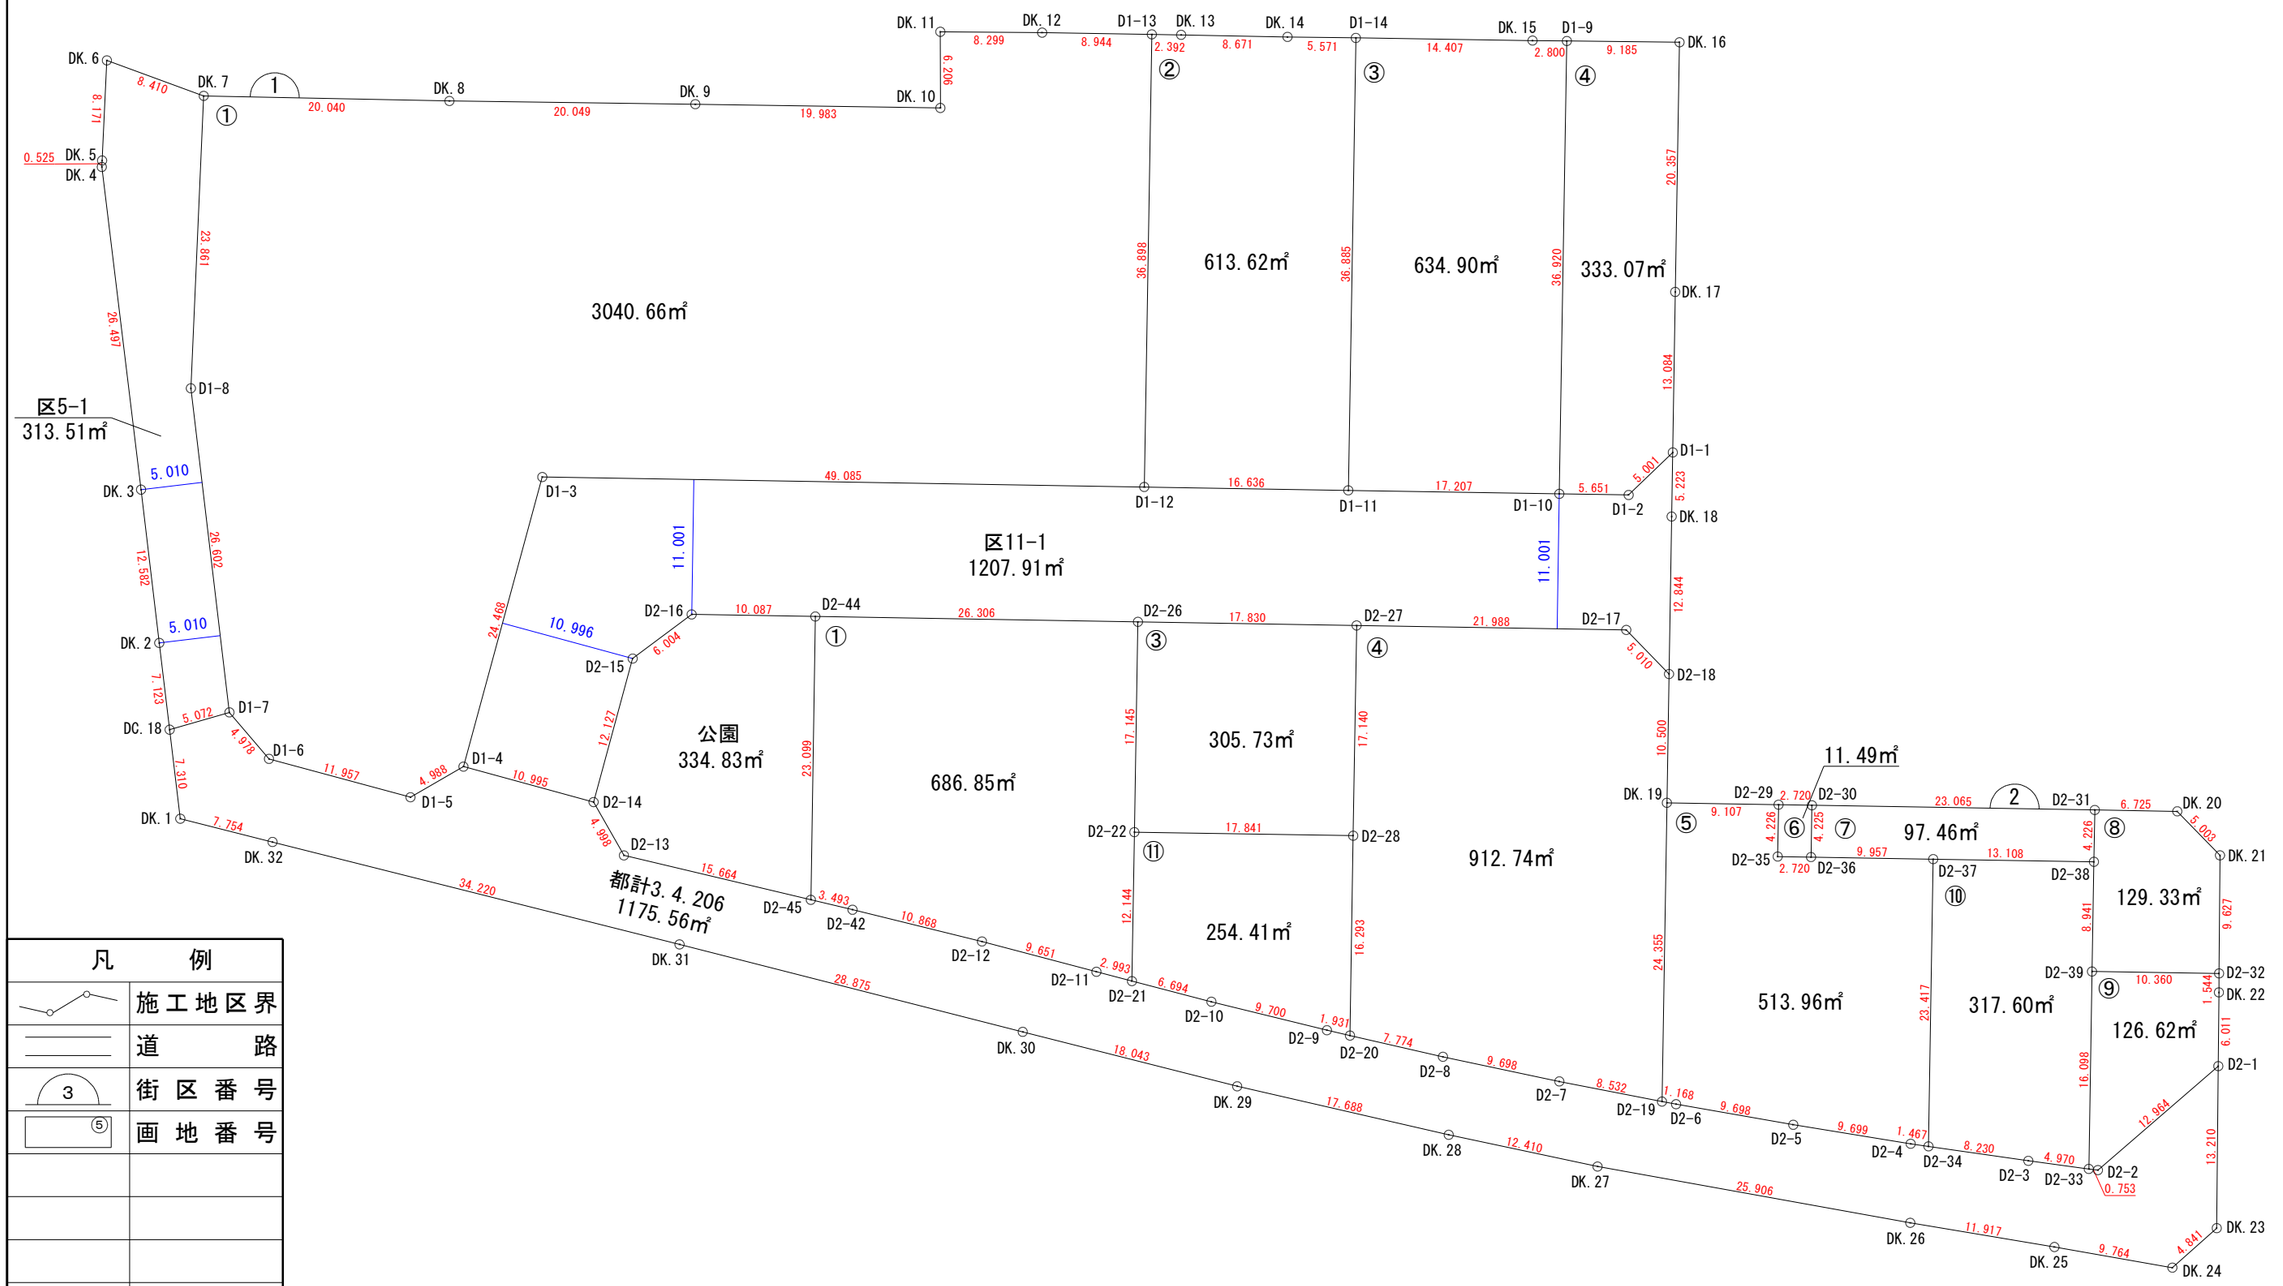

凡　例	
	施工地区界
	道　路
3	街区番号
⑤	画地番号

平成24年 1月13日作成
平成23年11月18日測量